

FÖRKLARINGAR
 Alla mått anges i millimeter om ej annat anges. Mått kontrolleras innan tillverkning.

FÖRESKRIFTER
 Observera att mått på loftbjälklag är till färdigt ytskikt inklädd bjälklagskant. Se invändiga detaljer DT.

MS-A: Marksten, betongplattor 300x300, kulör A
MS-B: Marksten, betongplattor 300x300, kulör B
EG-A: Entrégolv, terrazzo, 300x300, kulör A
EG-B: Entrégolv, terrazzo, 300x300, kulör B

HÄNVISNINGAR
GENERELLA FÖRKLARINGAR: A-40.1-109
ÖVERSIKTSPLAN, VÅN 10-1: A-40.1-1010-1

FÖNSTER, UPPSTÄLLNINGAR: A-42.5-0011 till A-42.5-0017
PARTIER STUDIOENTRÉER: A-42.5-0021 till A-42.5-0024 (litteran FPSxx)
PARTIER ENTRÉPASSAGER: A-42.5-0024 (litteran FPPxx)
PARTIER TRAPPHUSENTRÉER: A-42.5-0025


INNERVÄGGSTYPER: A-43.5-0001 till A-43.5-0002
DÖRRAR, UPPSTÄLLNINGAR: A-43.5-0011 till A-43.5-0017
INVÄNDIGA DETALJER: DT01 till DT11: A-43.6-1001 till A-43.6-1005

LOFTTRAPPA: LGH 2.1002: A-43.5-1041
UNDERTAKSPLAN: A-43.1-1210-1
VÄGGELEVATIONER STUDIOBOSTÄDER (ELEVATION A/B): LGH 2.1002: A-43.5-1034


DETALJER:
 H2/H3, horisontalsn. bröstat fönster plan 10: A-42.6-0004
 H6, horisontalsnitt entré väst: A-42.6-0005


INSTALLATIONER (E, V, W):
 E PLANER: E610-1-1210-1, E630-1-1210-1, E640-1-1210-1
 V PLANER: V-57-1-1210-1
 W PLANER: W-50-1-1210-1

K, F & K/F
 SYMBOL HÄNGNING KYL OCH FRYS HAR TAGITS BORT.

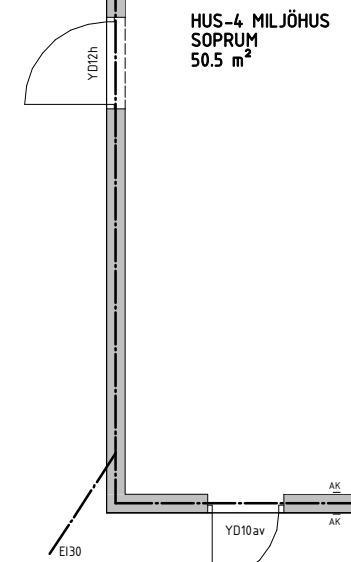

BET	ANT	ÄNDRINGEN AVSER	SEEN	DATUM
RELATIONSHANDLING				
LUNDBYPARK KUBIK Rambergsgården 74:2, Göteborg				
SKANSKA				
A		BORINGEN TEINLYCKEFORS ARKITEKTER AB		TEL 031-280002
K		INTEGRA ENGINEERING AB		TEL 031-800000
KP		CDVI AB		TEL 031-800000
E		REALERS SVERIGE AB		TEL 0771-760000
V		VVSMLJÖ AB		TEL 031-760000
W		VVSMLJÖ AB		TEL 031-760000
M		MARK		TEL -
UPPDRAG NR	1219-01	RITAD AV	VST	HANDELAGGARE
DATUM	20.02.25	ANSVARG	ALY	VST
NYBYGGNAD BOSTÄDER PLANRITNING, HUS 1, DEL 2, VÅN 10-1				
SKALA (A1)	1 : 50	NUMMER	A-40.1-1210-1	BET

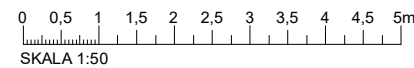

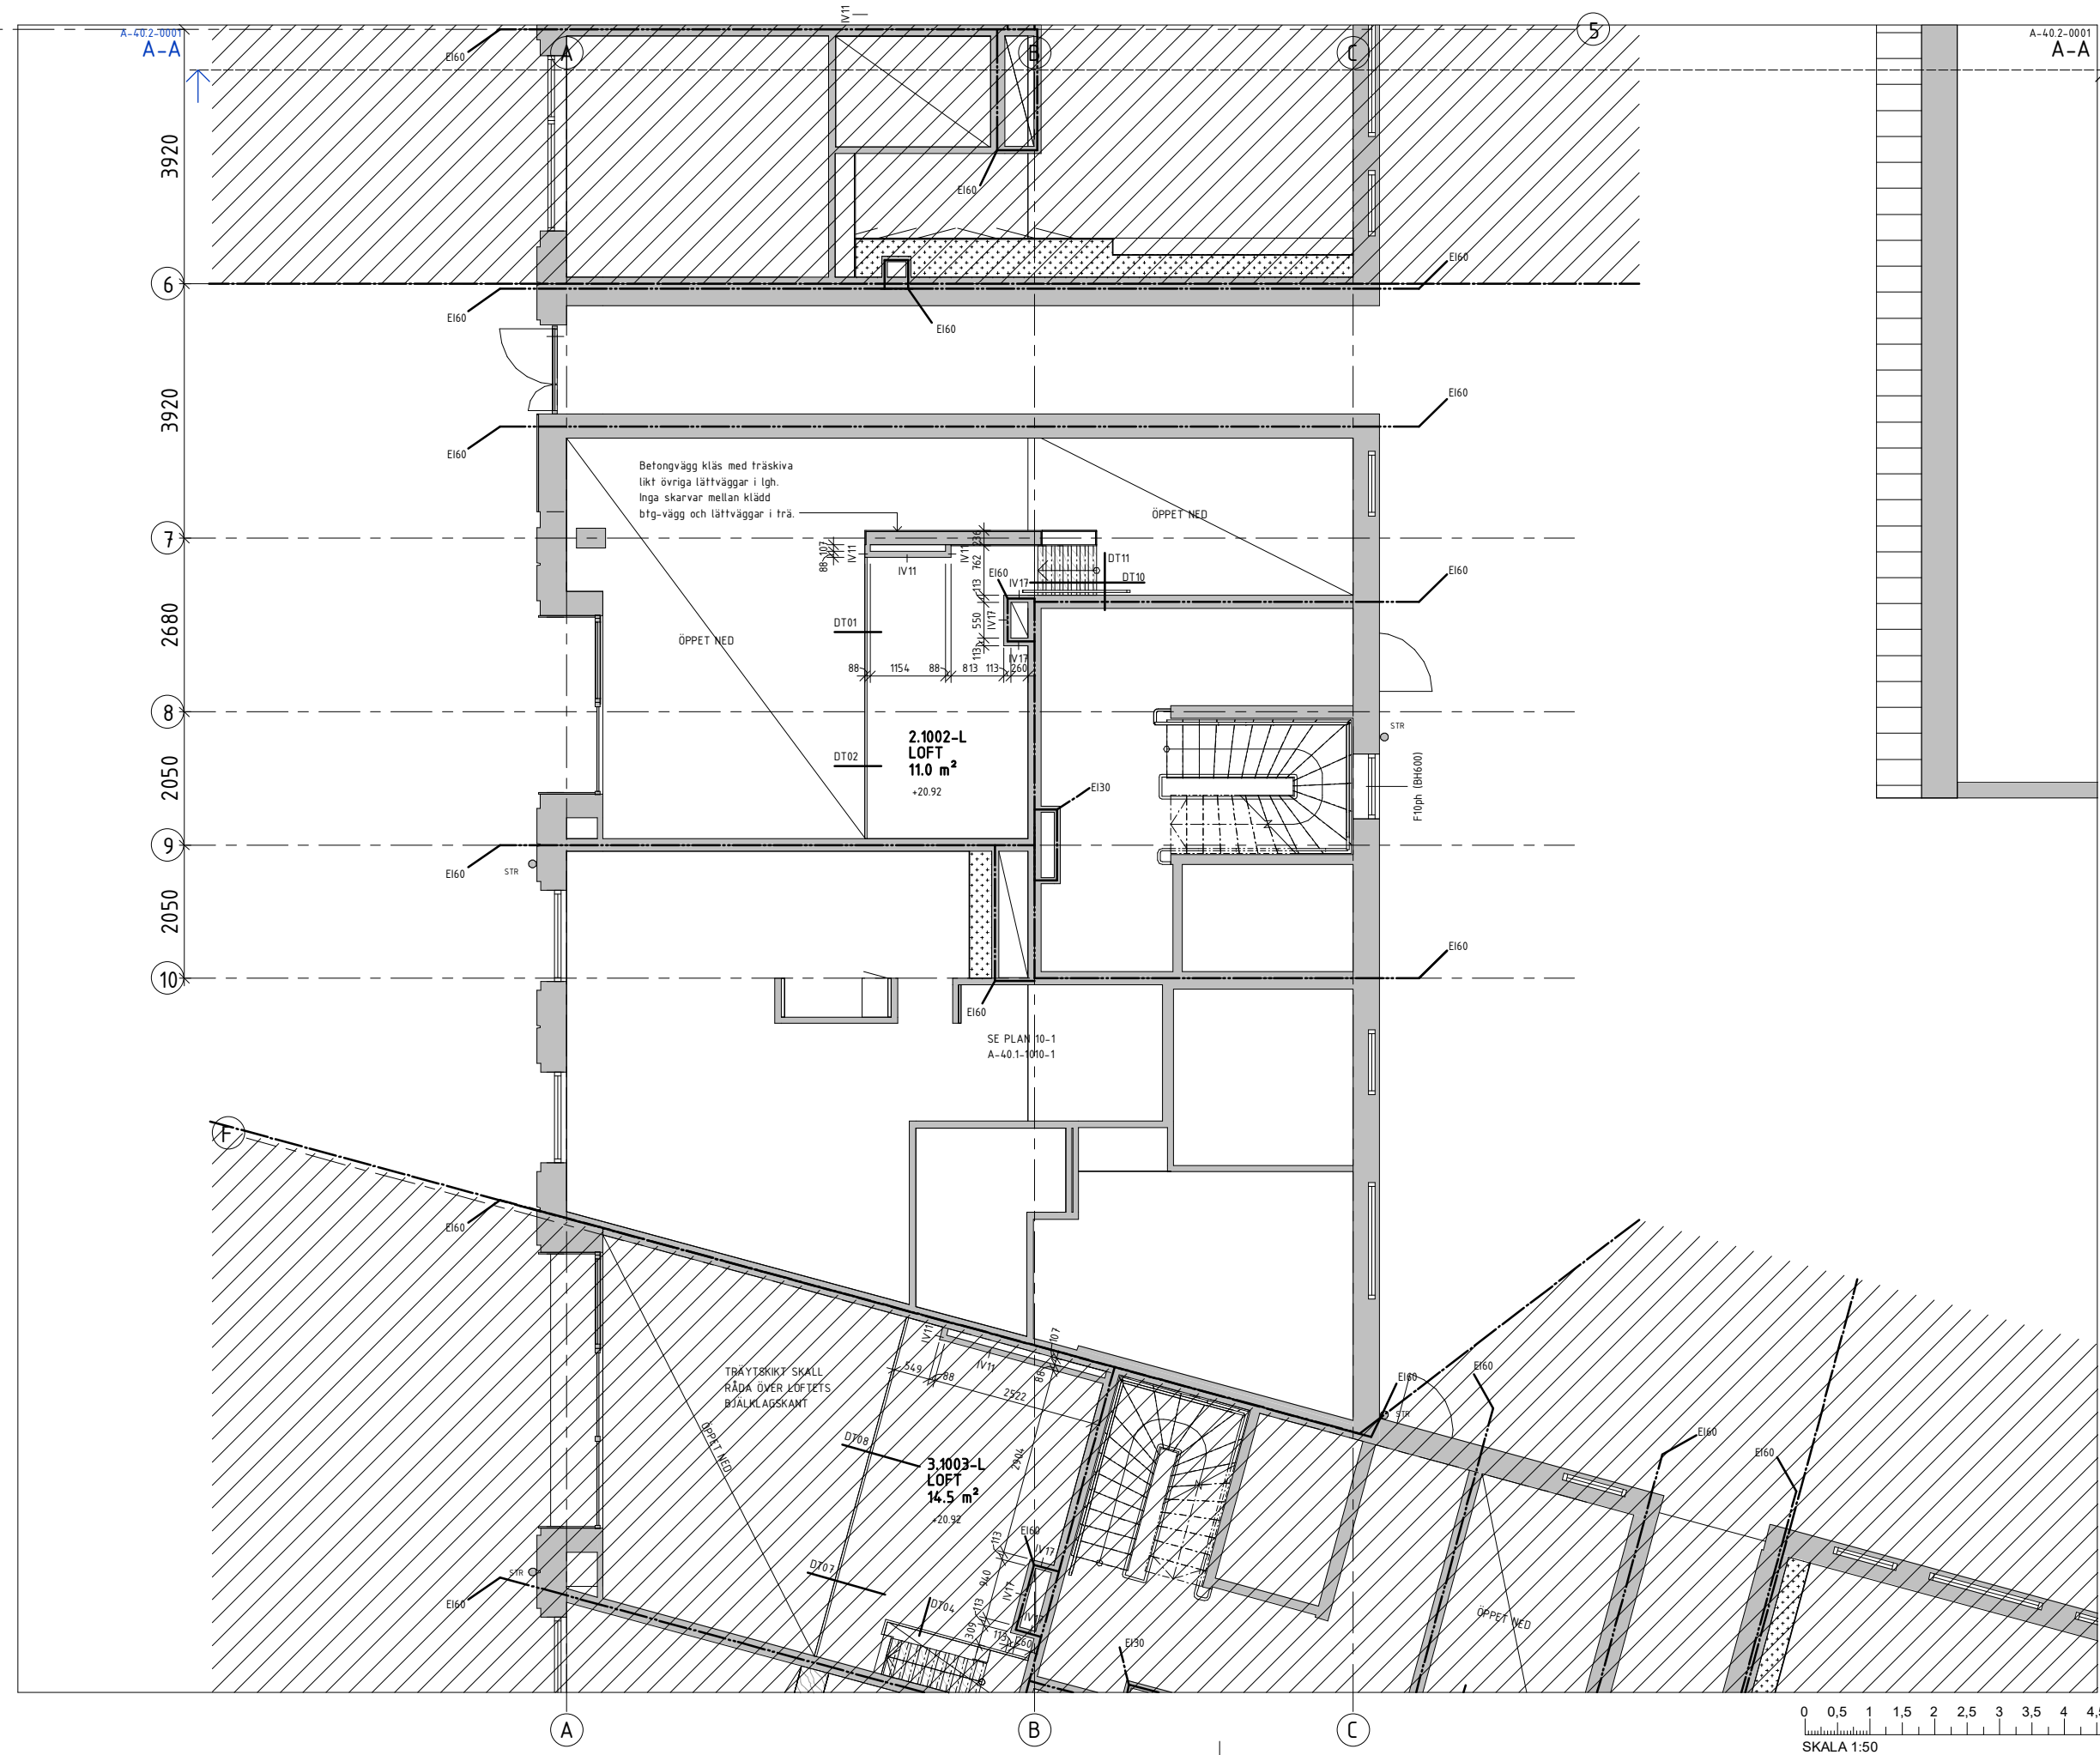

FÖRKLARINGAR
 Alla mått anges i millimeter om ej annat anges. Mått kontrolleras innan tillverkning.

FÖRESKRIFTER
 Observera att mått på loftbjälklag är till färdigt ytskikt inklädd bjälklagskant. Se invändiga detaljer DT.

HÄNVISNINGAR
 GENERELLA FÖRKLARINGAR: A-40.1-1109
 ÖVERSIKTSPLAN, VÅN 10-2: A-40.1-1010-2

INNERVÄGGSTYPER: A-43.5-0001 till A-43.5-0002
INVÄNDIGA DETALJER: DT01 till DT11: A-43.6-1001 till A-43.6-1005

LOFTTRAPPA:
 LGH 2.1002: A-43.5-1041

INSTALLATIONER (E, V, W):
 E PLANER: E610-1-1210-2, E630-1-1210-2, E640-1-1210-2
 V PLANER: V-57-1-1210-2
 W PLANER: W-50-1-1210-2

BET	ANT	ÄNDRINGEN AVSER	SEEN	DATUM
RELATIONSHANDLING				
LUNDBYPARK KUBIK Rambergssåden 74:2, Göteborg				
SKANSKA				
A		BÖRNING TEN LYCKEFORS ARKITEKTER AB		TEL 031-280042
K		INTEGRA ENGINEERING AB		TEL 031-802500
KP		CDVI AB		TEL 031-802500
E		REJERS SVERIGE AB		TEL 0771-76000
V		VVSMLJÖ AB		TEL 031-764582
W		VVSMLJÖ AB		TEL 031-764582
M		MARK		TEL -
UPPDRAG NR		1219-01	RITAD AV	VST
DATUM		20.02.25	ANSVARIG	ALY
NYBYGGNAD BOSTÄDER PLANRITNING, HUS 1, DEL 2, VÅN 10-2				
SKALA (A1)	NUMMER	T BET		
1 : 50	A-40.1-1210-2			