

FÖNSTERBRÖSTNINGAR MOT GATA SÄNKTA MED 20 MM ENL. A-SKISS FÖNSTERMONTAGE DATERAD 17.11.24.

FÖRKLARINGAR
 Alla mått anges i millimeter om ej annat anges. Mått kontrolleras innan fällverkning.

HÄNVISNINGAR

GENERELLA FÖRKLARINGAR: A-40.1-1109
 INNEVÄGGSTYPER: A-43.5-0001 till A-43.5-0002
 DÖRRAR, UPPSTÄLLNINGAR: A-43.5-0011 till A-43.5-0015
 FÖNSTER, UPPSTÄLLNINGAR: A-42.5-0011 till A-42.5-0017

ÖVERSIKTSPLAN, VÅN 11: A-40.1-1011
UNDERTAKSPLAN: A-43.1-1312


BADRUMSUPPSTÄLLNINGAR:
 LGH 3.1101: A-46.4-1002, Typ 2v
 LGH 3.1102: A-46.4-1001, Typ 1v
 LGH 3.1103: A-46.4-1003, Typ 6a
 A-46.4-1004, Typ 6b

INSTALLATIONER (E, V, W):

V PLANER: V-57-1-1311
 W PLANER: W-50-1-1311

K, F & K/F
 SYMBOL HÄNGNING KYL OCH FRYS HAR TAGITS BORT.

RELATIONSHANDLING

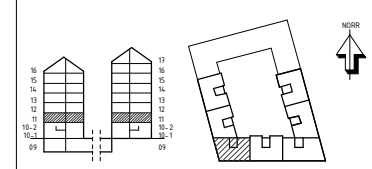

LUNDBYPARK KUBIK
 Rambergsstaden 74:2, Göteborg



A	BORNS TEIN LYCKEFORS ARKITEKTER AB	TEL 031-280062
K	INTEGRA ENGINEERING AB	TEL 031-280062
KP	CDVI AB	TEL 031-280062
E	REJERS SVERIGE AB	TEL 0771-760000
V	VVSMLJÖ AB	TEL 031-764582
W	VVSMLJÖ AB	TEL 031-764582
M	MARK	TEL -

UPPDRAG NR	1219-01	RITAD AV	VST	HANDELAGGARE	VST
DATUM	20.02.25	ANSVARIG	ALY		
NYBYGGNAD BOSTÄDER PLANRITNING, HUS 1, DEL 3, VÅN 11					

0 0,5 1 1,5 2 2,5 3 3,5 4 4,5 5m
 SKALA 1:50

SKALA (A1) NUMMER I BET
1 : 50 A-40.1-1311