


2020-02-18 17:51:38 C:\Users\ainhoa.alexberria\Documents\A-40-V01_ainhoa@borms.teinlyckefors.se.rvt

A-40.2-002
B-B

A-40.2-001
A-A

A-40.2-002
B-B

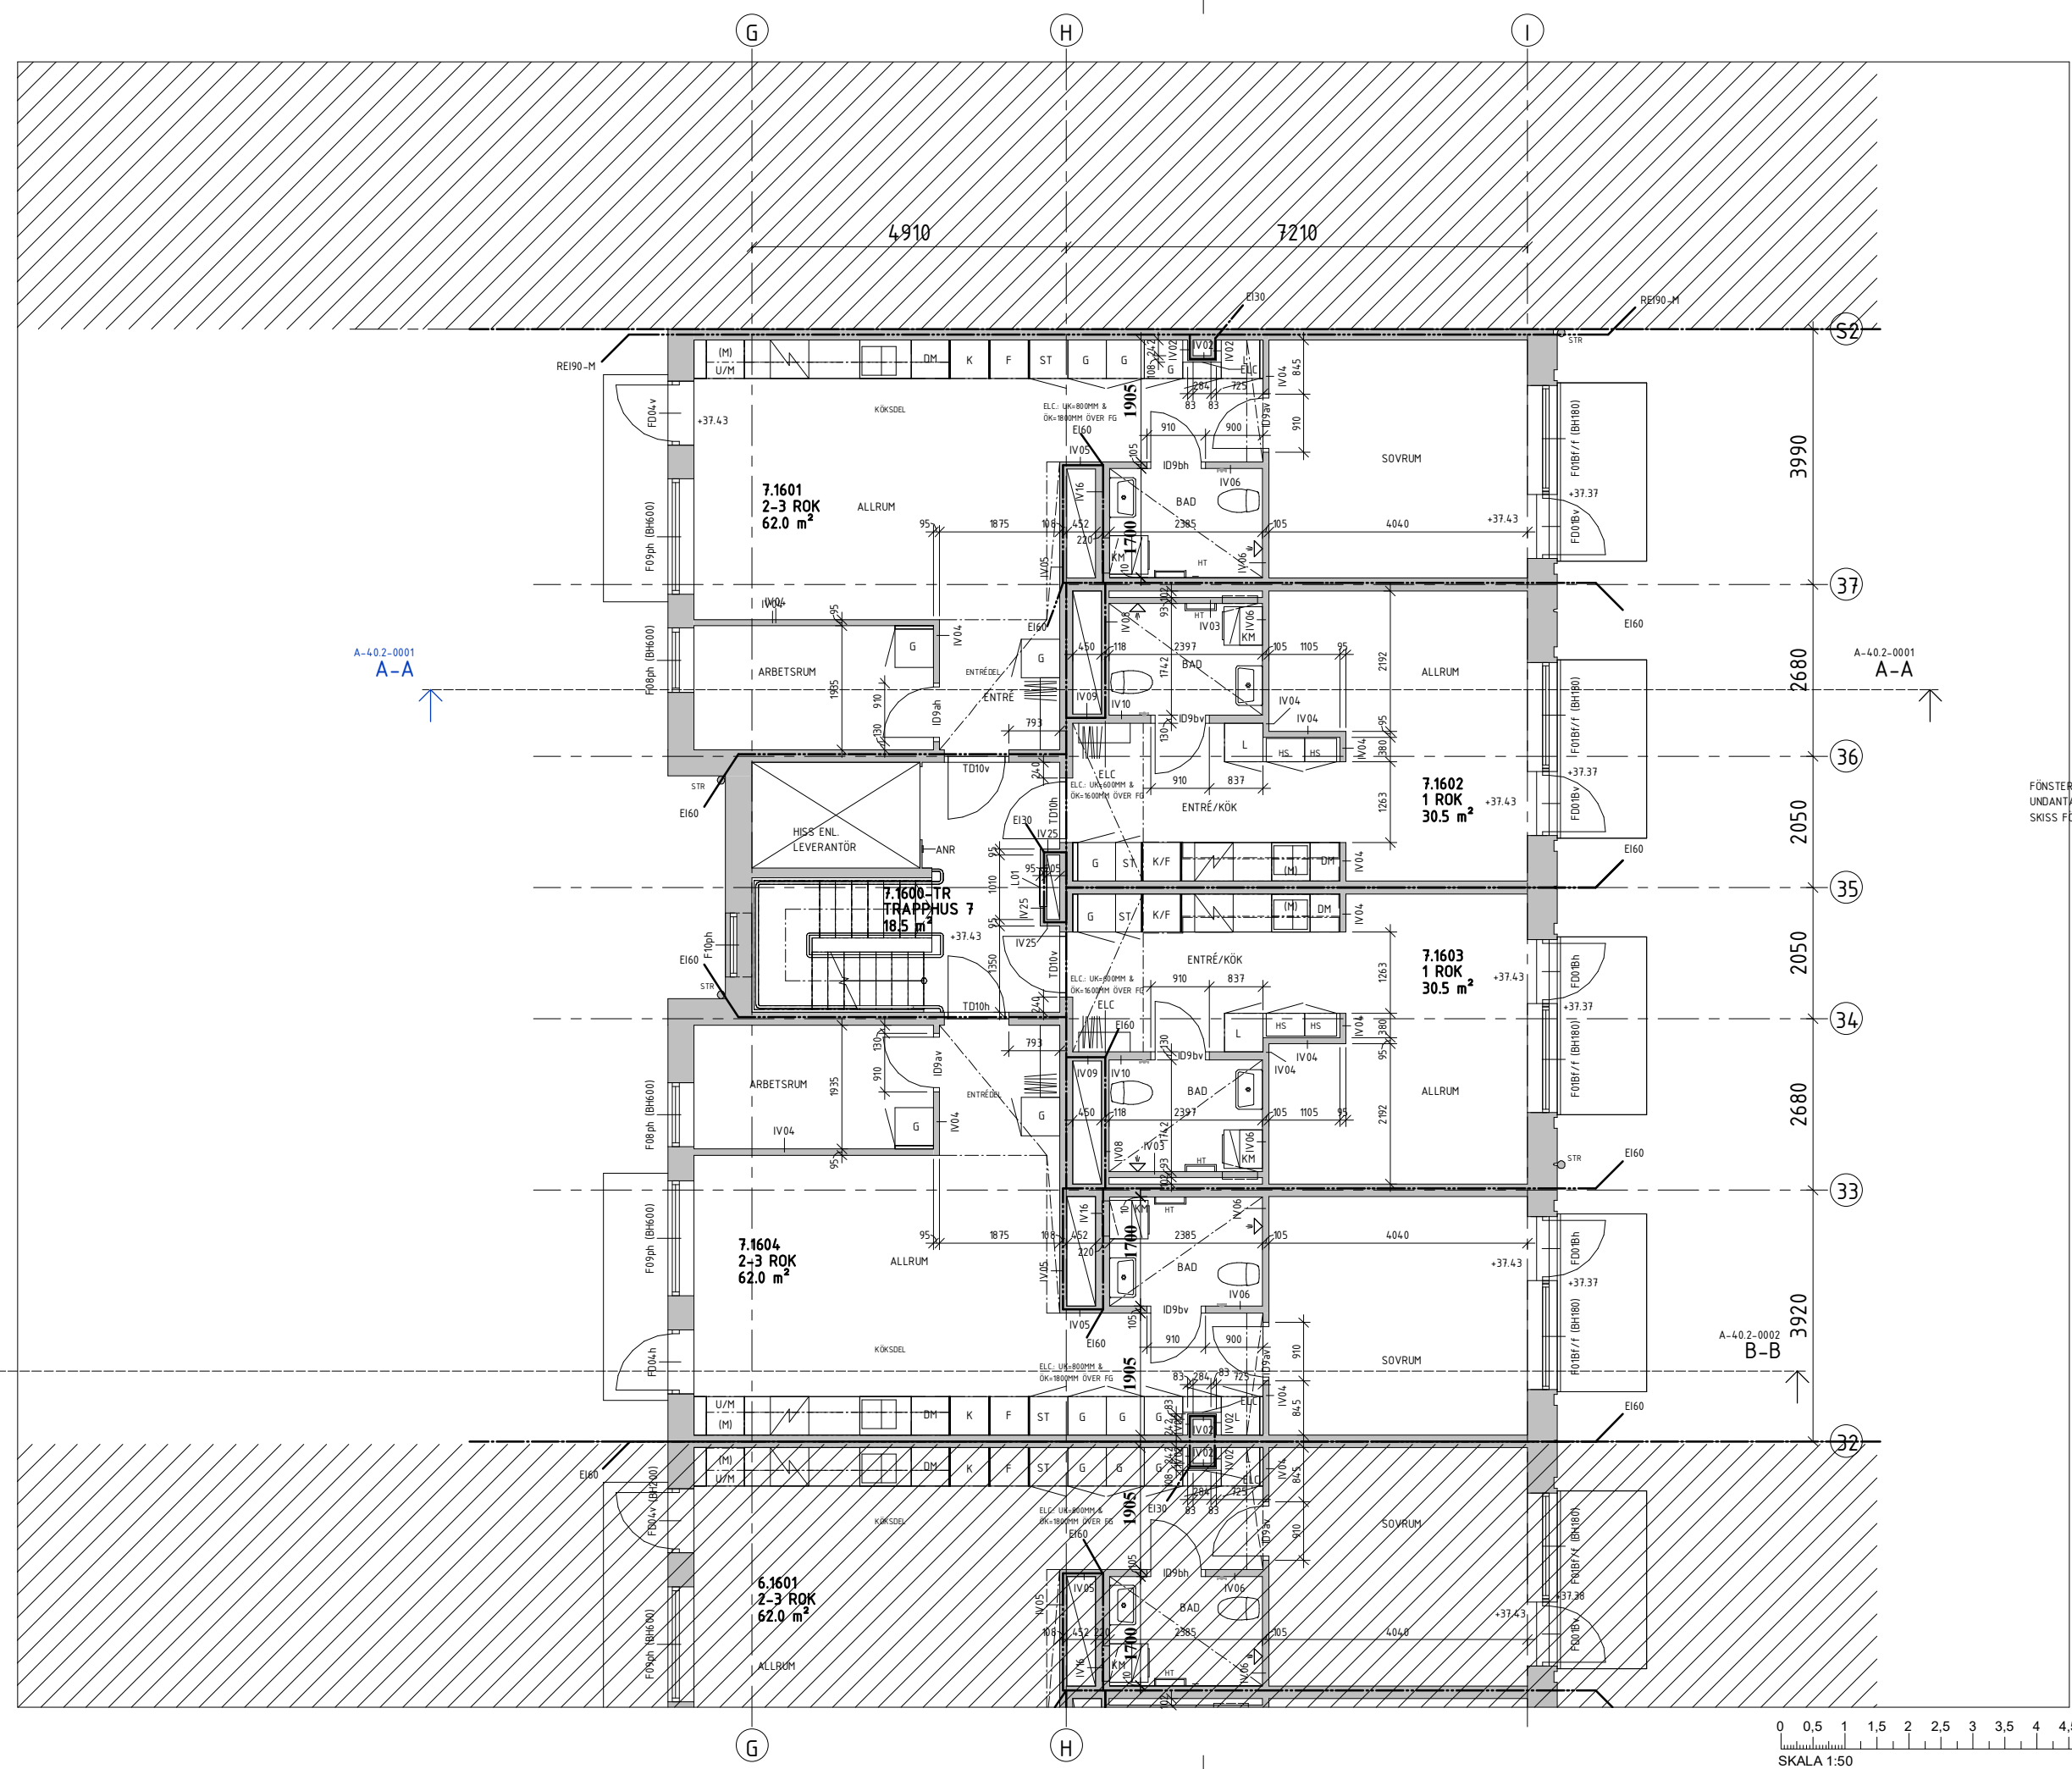

FÖRKLARINGAR
Alla mått anges i millimeter om ej annat anges. Mått kontrolleras innan tillverkning.


HÄNVISNINGAR
GENERELLA FÖRKLARINGAR: A-40.1-109
INNERRÄGGSSTYPER: A-43.5-0001 till A-43.5-0002
DÖRRAR, UPPSTÄLLNINGAR: A-43.5-0011 till A-43.5-0015
FÖNSTER, UPPSTÄLLNINGAR: A-42.5-0011 till A-42.5-0017

ÖVERSIKTSPLAN, VÅN 16: A-40.1-1016
UNDERTAKSPLAN: A-43.1-1712
BADRUMSUPPSTÄLLNINGAR:
 LGH 7.1601: A-46.4-1002, Typ 2v
 LGH 7.1602: A-46.4-1001, Typ 1v
 LGH 7.1603: A-46.4-1001, Typ 1h
 LGH 7.1604: A-46.4-1002, Typ 2h

INSTALLATIONER (E, V, W):
 E PLANER: E610-1-1716, E630-1-1716, E640-1-1716
 V PLANER: V-57-1-1716
 W PLANER: W-50-1-1716

K, F & K/F
 SYMBOL HÄNGNING KYL OCH FRYS HAR TAGITS BORT.

FÖNSTERBRÖSTNINGAR MOT GATA (IF07
 UNDANTAGET) SÄNKTA MED 20 MM ENL. A-
 SKISS FÖNSTERMONTAGE DATERAD 17.11.24.

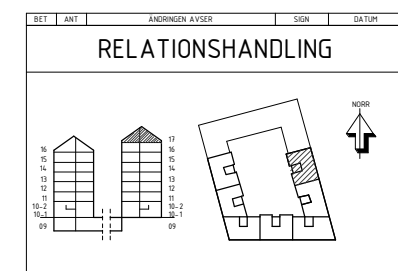

LUNDBYPARK KUBIK
 Rambergssåden 74:2, Göteborg



BET	ANT	ÄNDRINGEN AVSER	SEEN	DATUM
A		BORINGS TEIN LYCKEFORS ARKITEKTER AB		TEL 031-280062
K		INTEGRA ENGINEERING AB		TEL 031-280062
KP		CDVI AB		TEL 031-280062
E		REJERS SVERIGE AB		TEL 0771-76000
V		VVSMLJÖ AB		TEL 031-764582
W		VVSMLJÖ AB		TEL 031-764582
M		MARK		TEL -

UPPDRAG NR: 1219-01
 DATUM: 20.02.25
 NYBYGGNAD BOSTÄDER
 PLANRITNING, HUS 1, DEL 7, VÅN 16

SKALA (A1): 1 : 50
 NUMMER: A-40.1-1716
 I BET

