


C:\Users\ainhoa.alexberria\Documents\A-40-V01\_ainhoa@boms.teknikfor.se.rvt



**YTSIKT**

- FASAD I INRE LIV:** VITMÅLAD BETONG
- FASAD BURSPRÅK:** OMÅLAD BETONG, HORIZONTALT RILLAD  
RILLA 1: Ö.K. FÖNSTER, FAS I RILLA SKA MATCHA FAS I Ö.K. FÖNSTERHÅL  
RILLA 2: CENTRERAD MITT PÅ FÖNSTER  
RILLA 3: U.K. FÖNSTER
- FASAD BURSPRÅKSIDOR:** OMÅLAD BETONG
- UNDERSIDA BURSPRÅK:** TRÄRIBBOR 45X28, BRANDSKYDDADE (SAMMA SOM BEKLÄDNAD I ENTRÉ-PASSAGER)
- NEDRE KANT BURSPRÅK:** FIBERCEMENTSKIVA, SVART  
CC-MÅTT SKARVARA SAMMA  
BREDD SOM BANDTÄCKNING  
TAKPLÅT
- TAK:** BANDFALSAD PLÅT, KULÖR B (SVART)

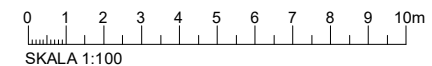

**FÖRKLARINGAR**  
Alla mått anges i millimeter om ej annat anges. Mått kontrolleras innan tillverkning.

PLUSHÖJDER: Anger färdigt golv om ej annat anges

**FÖRESKRIFTER**  
**BALKONGRÄCKEN**  
Balkonger förses med balkongräcken, 1100mm höga. Utförande enligt principritning på A-45.6-0001. Produktionshandlingar granskas och godkänns av arkitekt.

**SKÄRMVÄGGAR:**  
Skärmväggar vid uteplatser på gårdsida tillkommer. Underlag från mark vid denna handling ej tillgänglig.

**HÄNVISNINGAR**

**HUVUDSEKTIONER**  
A-A: A-40.2-0001  
B-B: A-40.2-0002

**FÖNSTER, FÖNSTERDÖRRAR, PARTIER:**  
FÖNSTER/FÖNSTERDÖRRAR: A-42.5-0011 - A-42.5-0017  
PARTIER TRAPPHUS (FPE): A-42.5-0025


**MATERIAL OCH KULÖRER:** A2 BYGGNADSBESKRIVNING

**UTOMHUSARMATUR (DOLD EL-DRAGNING):**  
DV3, ARMATUR ENLIGT E-HANDLING

**SKÄRMVÄGG UTEPLATSER**  
A-45.4-301

**DETALJER:**  
V10, V11, UNDERKANT BURSPRÅK: A-42.6-0008

**RELATIONSHANDLING**

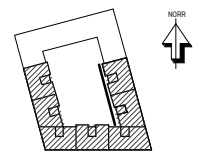

**LUNDBYPARK KUBIK**  
Rambergssåden 74:2, Göteborg

**SKANSKA**

A	BORGSTEN LYCKEFORS ARKITEKTER AB	TEL 031-280062
K	INTEGRA ENGINEERING AB	TEL 040-402500
KP	CDVI AB	TEL 040-402500
E	REJERS SVERIGE AB	TEL 0771-76000
V	VVSMLJÖ AB	TEL 031-764582
W	VVSMLJÖ AB	TEL 031-764582
M	MARK	TEL -

UPPDRAG NR	RITAD AV	HANDELAGGARE
1219-01	VST	VST
DATEM	ANSVARIG	
20.02.25	VST	

NYBYGGNAD BOSTÄDER  
GÅRDSFASAD MOT VÄST

SKALA (A1) NUMMER BET  
**1 : 100 A-40.3-0006**