


FÖNSTERBRÖSTNINGAR MOT GATA SÄNKTA MED 20 MM ENL. A-SKISS FÖNSTERMONTAGE DATERAD 17.11.24.

- FÖRKLARINGAR**  
 Alla mått anges i millimeter om ej annat anges. Mått kontrolleras innan fällverkning.
- HÄNVISNINGAR**
- GENERELLA FÖRKLARINGAR: A-40.1-1109
  - INNEVÄGGSTYPER: A-43.5-0001 till A-43.5-0002
  - DÖRRAR, UPPSTÄLLNINGAR: A-43.5-0011 till A-43.5-0015
  - FÖNSTER, UPPSTÄLLNINGAR: A-42.5-0011 till A-42.5-0017

- ÖVERSIKTSPLAN, VÅN 15:** A-40.1-1015
- UNDERTAKSPLAN:** A-43.1-1312
- BADRUMSUPPSTÄLLNINGAR:**
- LGH 3.1501: A-46.4-1002, Typ 2v
  - LGH 3.1502: A-46.4-1001, Typ 1v
  - LGH 3.1503: A-46.4-1003, Typ 6a
  - A-46.4-1004, Typ 6b

- INSTALLATIONER (E, V, W):**
- E PLANER: E610-1-1312, E630-1-1312, E640-1-1312
  - V PLANER: V-57-1-1315
  - W PLANER: W-50-1-1315

**K, F & K/F**  
 SYMBOL HÄNGNING KYL OCH FRYS HAR TAGITS BORT.

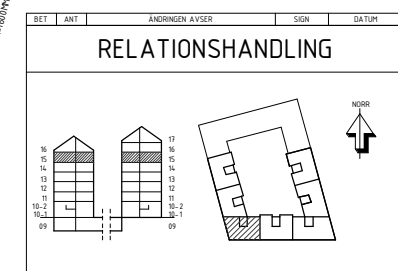


**LUNDBYPARK KUBIK**  
 Rambergsstaden 74:2, Göteborg



A	BORNS TEIN LYCKEFORS ARKITEKTER AB	TEL 031-280002
K	INTEGRA ENGINEERING AB	TEL 040-102100
KP	CDVI AB	TEL 031-801000
E	REJERS SVERIGE AB	TEL 0771-760000
V	VVSMLJÖ AB	TEL 031-764500
W	VVSMLJÖ AB	TEL 031-764500
M	MARK	TEL -

UPPDRAG NR	RITAD AV	HANDELAGGARE
1219-01	VST	VST
DATUM	ANSVARIG	
20.02.25	ALY	
NYBYGGNAD BOSTÄDER		
PLANRITNING, HUS 1, DEL 3, VÅN 15		

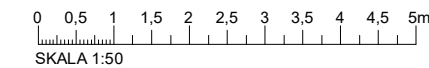

SKALA (A1)	NUMMER	I BET
1 : 50	A-40.1-1315	