




FÖNSTERBRÖSTNINGAR MOT GATA SÄNKTA MED 20 MM ENL. A-SKISS FÖNSTERMONTAGE DATERAD 17.11.24.

- FÖRKLARINGAR**
 Alla mått anges i millimeter om ej annat anges. Mått kontrolleras innan tillverkning.
- HÄNVISNINGAR**
- GENERELLA FÖRKLARINGAR: A-40.1-1109
 - INNEVÄGGSTYPER: A-43.5-0001 till A-43.5-0002
 - DÖRRAR, UPPSTÄLLNINGAR: A-43.5-0011 till A-43.5-0015
 - FÖNSTER, UPPSTÄLLNINGAR: A-42.5-0011 till A-42.5-0017

- ÖVERSIKTSPLAN, VÅN 14:** A-40.1-1014
- UNDERTAKSPLAN:** A-43.1-1312
- BADRUMSUPPSTÄLLNINGAR:**
- LGH 3.14.01: A-46.4-1002, Typ 2v
 - LGH 3.14.02: A-46.4-1001, Typ 1v
 - LGH 3.14.03: A-46.4-1003, Typ 6a
 - A-46.4-1004, Typ 6b

- INSTALLATIONER (E, V, W):**
- E PLANER: E610-1-1312, E630-1-1312, E640-1-1312
 - V PLANER: V-57-1-1314
 - W PLANER: W-50-1-1314

K, F & K/F
 SYMBOL HÄNGNING KYL OCH FRYS HAR TAGITS BORT.

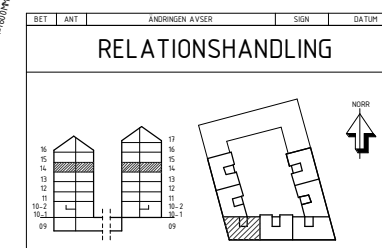


LUNDBYPARK KUBIK
 Rambergsgården 74:2, Göteborg



A	BORNS TEIN LYCKEFORS ARKITEKTER AB	TEL 031-280002
K	INTEGRA ENGINEERING AB	TEL 031-820000
KP	CDVI AB	TEL 031-820000
E	REJERS SVERIGE AB	TEL 0771-700000
V	VVSJÄLJÖ AB	TEL 031-764500
W	VVSJÄLJÖ AB	TEL 031-764500
M	MARK	TEL -

UPPDRAG NR	1219-01	RITAD AV	VST	HANDELAGGARE	VST
DATUM	20.02.25	ANSVARIG	ALY		
NYBYGGNAD BOSTÄDER PLANRITNING, HUS 1, DEL 3, VÅN 14					

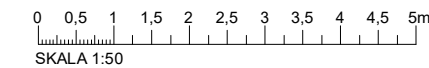

SKALA (A1)	NUMMER	I BET
1 : 50	A-40.1-1314	