


FÖRKLARINGAR
 Alla mått anges i millimeter om ej annat anges. Mått kontrolleras innan tillverkning.

HÄNVISNINGAR
GENERELLA FÖRKLARINGAR: A-40.1-109
INNERRÄGGSSTYPER: A-43.5-0001 till A-43.5-0002
DÖRRAR, UPPSTÄLLNINGAR: A-43.5-0011 till A-43.5-0015
FÖNSTER, UPPSTÄLLNINGAR: A-42.5-0011 till A-42.5-0017

ÖVERSIKTSPLAN, VÅN 14: A-40.1-1014
UNDERTAKSPLAN: A-43.1-1512
BADRUMSUPPSTÄLLNINGAR:
 LGH 5.14.01: A-46.4-1004, Typ 7a
 A-46.4-1005, Typ 7b
 LGH 5.14.02: A-46.4-1001, Typ 1v
 LGH 5.14.03: A-46.4-1001, Typ 1h
 LGH 5.14.04: A-46.4-1002, Typ 2h

INSTALLATIONER (E, V, W):
 E PLANER: E610-1-1512, E630-1-1512, E640-1-1512
 V PLANER: V-57-1-1514
 W PLANER: W-50-1-1514

K, F & K/F
 SYMBOL HÄNGNING KYL OCH FRYSS HAR TAGITS BORT.

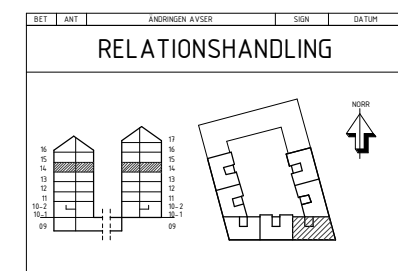

LUNDBYPARK KUBIK
 Rambergsgården 74:2, Göteborg



A	BÖRNS TÄN LYTCKE FÖRS ARKITEKTER AB	TEL 031-200002
M	MARK	TEL -

UPPDRAG NR: 1219-01
 DATUM: 20.02.25
 RITAD AV: VST
 ANSVARIG: ALY
 HANDELAGGARE: VST

NYBYGGNAD BOSTÄDER
 PLANRITNING, HUS 1, DEL 5, VÅN 14



C:\Users\ainhoa.alexberria\Documents\A-40-V01_ainhoa@boms.teinlyckefors.se.rvt

2020-02-18 17:48:48