


FÖRKLARINGAR
 Alla mått anges i millimeter om ej annat anges. Mått kontrolleras innan fällverkning.

HÄNVISNINGAR
 GENERELLA FÖRKLARINGAR: A-40.1-1109
 INNEVÄGGSTYPER: A-43.5-0001 till A-43.5-0002
 DÖRRAR, UPPSTÄLLNINGAR: A-43.5-0011 till A-43.5-0015
 FÖNSTER, UPPSTÄLLNINGAR: A-42.5-0011 till A-42.5-0017

ÖVERSIKTSPLAN, VÅN 11: A-40.1-1011
UNDERTAKSPLAN: A-43.1-1512
BADRUUPSSTÄLLNINGAR:
 LGH 5.1101: A-46.4-1004, Typ 7a
 A-46.4-1005, Typ 7b
 LGH 5.1102: A-46.4-1001, Typ 1v
 LGH 5.1103: A-46.4-1001, Typ 1h
 LGH 5.1104: A-46.4-1002, Typ 2h

INSTALLATIONER (E, V, W):
 V PLANER: V-57-1-1511
 W PLANER: W-50-1-1511

K, F & K/F
 SYMBOL HÄNGNING KYL OCH FRYS HAR TAGITS BORT.

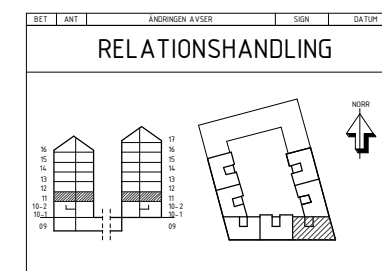


LUNDBYPARK KUBIK
 Rambergsgården 74:2, Göteborg



A	BORINGS TEIN LYCKEFORS ARKITEKTER AB	TEL 031-200002
M	MARK	TEL -

UPPDRAG NR: 1219-01
 DATUM: 20.02.25
 RITAD AV: VST
 ANSVARIG: ALY
 HANDELSGÄRE: VST
 NYBYGGNAD BOSTÄDER
 PLANRITNING, HUS 1, DEL 5, VÅN 11

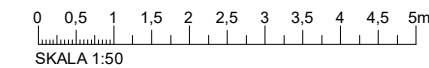

C:\Users\ainhoa.alexberria\Documents\A-40-V01_ainhoa@boms.teinlyckefors.se.rvt

2020-02-18 17:48:22