



TYP 1h

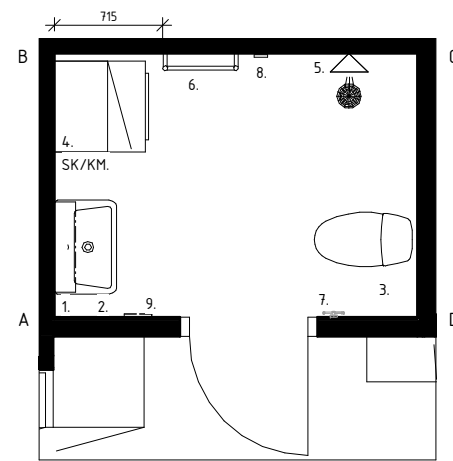


PLAN, TYP 1h

1 : 25

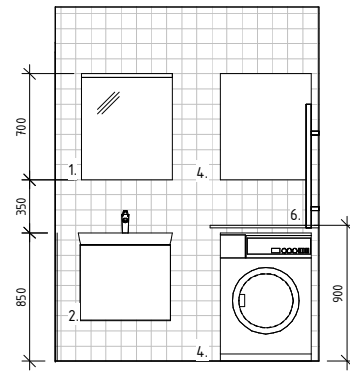


ELEVATION A-B, TYP 1h

1 : 25

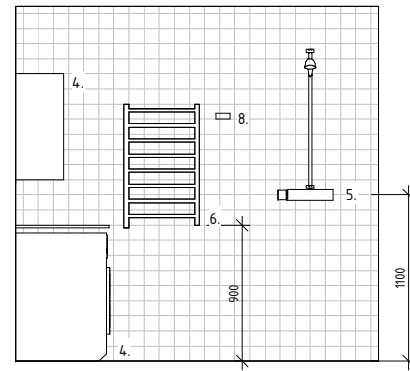


ELEVATION B-C, TYP 1h

1 : 25

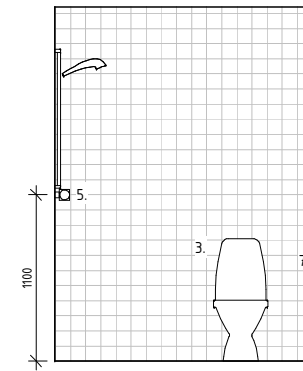

ELEVATION C-D, TYP 1h

1 : 25

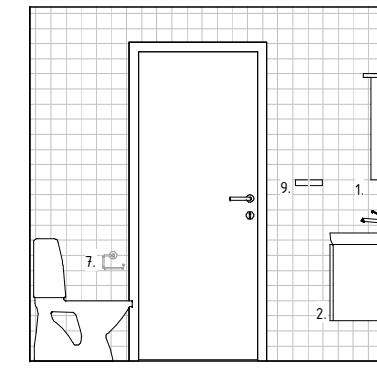


ELEVATION D-A, TYP 1h

1 : 25

WC TYP 1h


VÅN. 10	-
VÅN. 11	Lgh: 1.1103, 2.1102, 4.1103, 5.1103, 6.1103, 7.1103.
VÅN. 12	Lgh: 1.1203, 2.1202, 4.1203, 5.1203, 6.1203, 7.1203.
VÅN. 13	Lgh: 1.1303, 2.1302, 4.1303, 5.1303, 6.1303, 7.1303.
VÅN. 14	Lgh: 1.1403, 2.1402, 4.1403, 5.1403, 6.1403, 7.1403.
VÅN. 15	Lgh: 1.1503, 2.1502, 4.1503, 5.1503, 6.1503, 7.1503.
VÅN. 16	Lgh: 1.1603, 2.1602, 4.1603, 5.1603, 6.1603, 7.1603.
VÅN. 17	Lgh: 5.1703, 6.1703, 7.1703.

TYP 1v

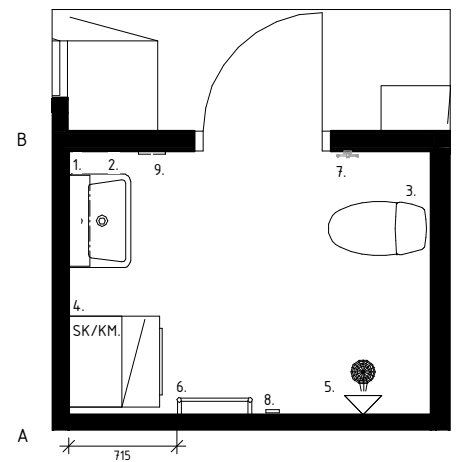


PLAN, TYP 1v

1 : 25

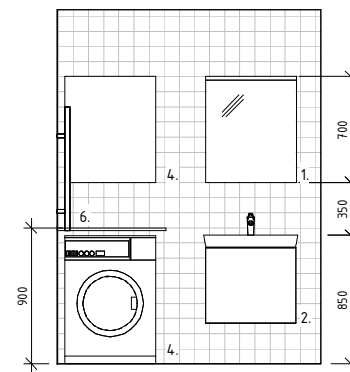


ELEVATION A-B, TYP 1v

1 : 25

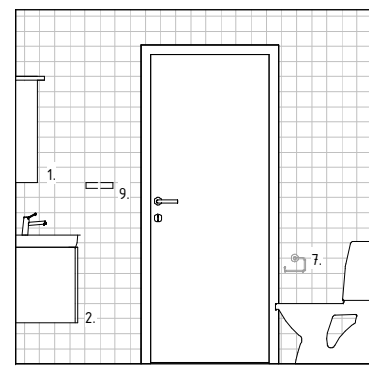


ELEVATION B-C, TYP 1v

1 : 25

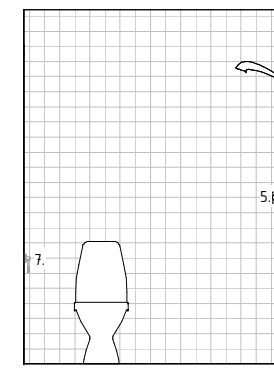

ELEVATION C-D, TYP 1v

1 : 25

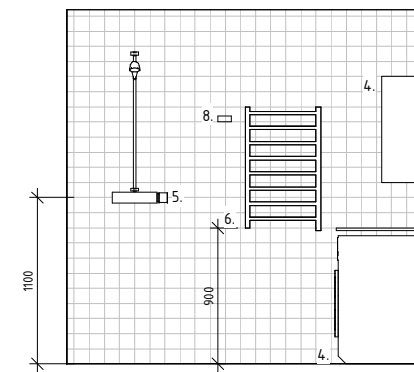

ELEVATION D-A, TYP 1v

1 : 25

WC TYP 1v

VÅN. 10	-
VÅN. 11	Lgh: 1.1102, 3.1102, 4.1102, 5.1102, 6.1102, 7.1102.
VÅN. 12	Lgh: 1.1202, 3.1202, 4.1202, 5.1202, 6.1202, 7.1202.
VÅN. 13	Lgh: 1.1302, 3.1302, 4.1302, 5.1302, 6.1302, 7.1302.
VÅN. 14	Lgh: 1.1402, 3.1402, 4.1402, 5.1402, 6.1402, 7.1402.
VÅN. 15	Lgh: 1.1502, 3.1502, 4.1502, 5.1502, 6.1502, 7.1502.
VÅN. 16	Lgh: 1.1602, 3.1602, 4.1602, 5.1602, 6.1602, 7.1602.
VÅN. 17	Lgh: 5.1702, 6.1702, 7.1702.

FÖRKLARINGAR

Alla mått anges i millimeter om ej annat anges. Mått kontrolleras innan tillverkning.

FÖRESKRIFTER

1. SPEGELSKÅP, TOP-LINE 60 12, 4, VIT, Svedbergs. Lysrörsbelysning 1x13 w. Tvättställsljus 1 x 8w. 230V eluttag. UK 1200mm.
1a. SPEGEL.

2. TVÄTTSTÅL, FJORD, Svedbergs 60x35. KOMMOD, FORMA 60/35/2 LÅDOR/FJORD, VIT. Integrerad handtag 6. Blandare enligt VVS Ram.
2a. TVÄTTSTÅL, FJORD, Svedbergs 40x35.

3. WC-Stol, enligt VVS Ram.

4. KOMBIMASKIN, enligt Siemens. Väggskåp, enligt köksleverantör, UK 1200mm. Bänkskiva, enligt material beskrivning.

4a. TORVMASKIN, enligt Siemens. Väggskåp, enligt köksleverantör, UK 1200mm. Bänkskiva, enligt material beskrivning.

4b. TVÄTTMASKIN, enligt Siemens. Väggskåp, enligt köksleverantör, UK 1200mm. Bänkskiva, enligt material beskrivning.

4c. SKÅP, enligt köksleverantör.


5. DUSHSET, enligt VVS Ram. DUSCHVÄGG, FORSA HÖRNDUSCH HALVRUND 90x90, Svedbergs.

6. HANDDUKSTORK, Easy 56802 krom, 50x80, Svedbergs.

7. TOALETTPAPPERSHÅLLARE, Smedbo house mattkrom.

8. BADROCKSKROK, Smedbo.

9. HANDDUKSKROK, 4-krok, Smedbo.

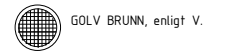

LÄGEN FÖR GÖLVBRUNNAR EJ FASTSTÄLLDA VID FÄRDIGSTÄLLANDE AV HANDLING

BET	ANT	ÄNDRINGEN AVSER	SEEN	DATUM
-----	-----	-----------------	------	-------

RELATIONSHANDLING



LUNDBYPARK KUBIK
Rambergssåden 74:2, Göteborg

SKANSKA

A	BÖRINGS TEN LYCKEFORS ARKITEKTER AB	TEL: 031-28062
K	INTEGRA ENGINEERING AB	TEL: 031-402506
COVI	AB	TEL: 031-402506
KP	AB	TEL: 031-402506
E	REJERS SVERIGE AB	TEL: 0771-76000
V	VVSMLJÖ AB	TEL: 031-761582
W	VVSMLJÖ AB	TEL: 031-761582
M	MARK	TEL: -

UPPDRAG NR	RITAD AV	HANDELAGGARE
1219-01	AET/ KCU	VST

DATUM	ANSVARIG
20.02.25	ALY

NYBYGGNAD BOSTÄDER
VÄTRUM LGH TYP 1v, 1h


SKALA (A1)	NUMMER	BET
1 : 25	A-46.4-1001	



FÖRKLARINGAR
Alla mått anges i millimeter om ej annat anges. Mått kontrolleras innan tillverkning.


HÄNVISNINGAR
För beskrivningar se ritning A-46.4-1001.

TYP 2h

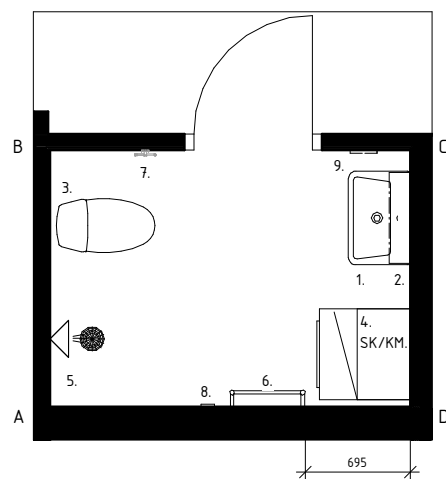


PLAN, TYP 2h

1 : 25

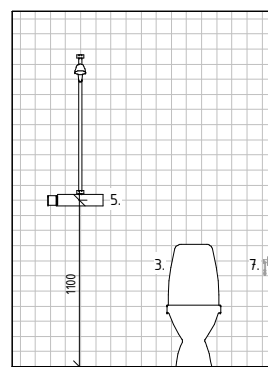


ELEVATION A-B, TYP 2h

1 : 25

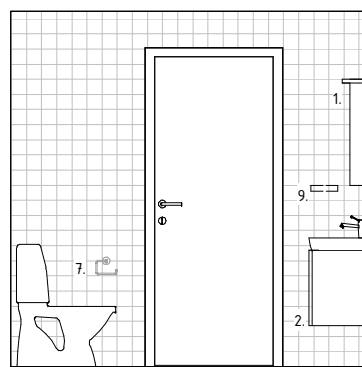


ELEVATION B-C, TYP 2h

1 : 25

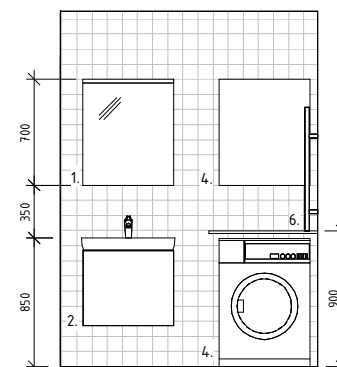

ELEVATION C-D, TYP 2h

1 : 25

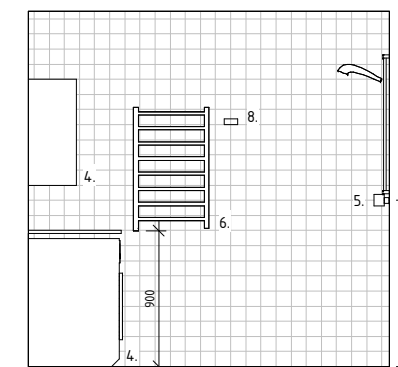


ELEVATION D-A, TYP 2h

1 : 25

WC TYP 2h


VÅN. 10	Lgh: 4.1004, 7.1004.
VÅN. 11	Lgh: 1.1104, 2.1103, 4.1104, 5.1104, 7.1104.
VÅN. 12	Lgh: 1.1204, 2.1203, 4.1204, 5.1204, 7.1204.
VÅN. 13	Lgh: 1.1304, 2.1303, 4.1304, 5.1304, 7.1304.
VÅN. 14	Lgh: 1.1404, 2.1403, 4.1404, 5.1404, 7.1404.
VÅN. 15	Lgh: 1.1504, 2.1503, 4.1504, 5.1504, 7.1504.
VÅN. 16	Lgh: 1.1604, 2.1603, 4.1604, 5.1604, 7.1604.
VÅN. 17	Lgh: 5.1704, 7.1704.

TYP 2v

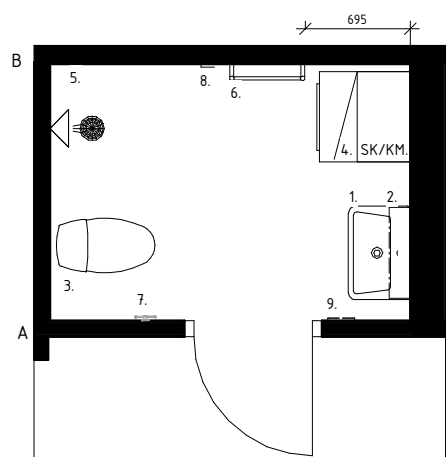


PLAN, TYP 2v

1 : 25

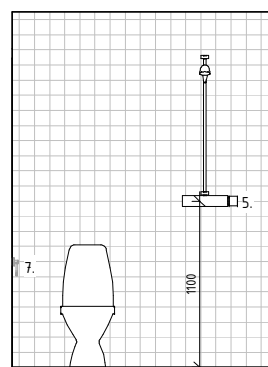


ELEVATION A-B, TYP 2v

1 : 25

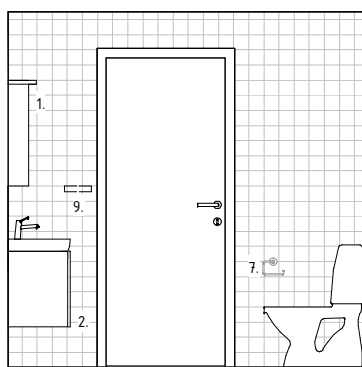


ELEVATION B-C, TYP 2v

1 : 25

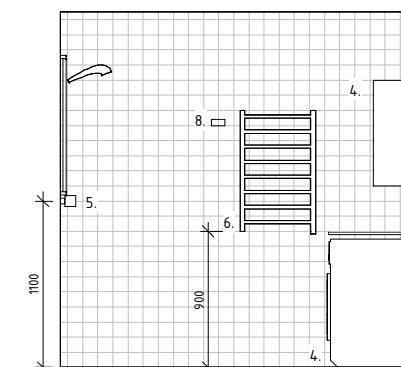

ELEVATION C-D, TYP 2v

1 : 25

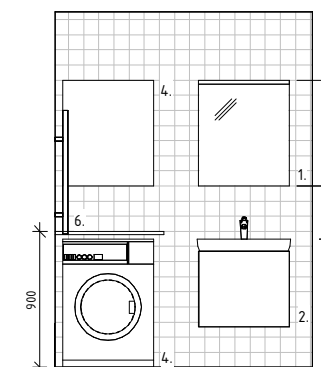

ELEVATION D-A, TYP 2v

1 : 25

WC TYP 2v

VÅN. 10	Lgh: 1.1001, 4.1001, 7.1001.
VÅN. 11	Lgh: 1.1101, 3.1101, 4.1101, 6.1101, 7.1101.
VÅN. 12	Lgh: 1.1201, 3.1201, 4.1201, 6.1201, 7.1201.
VÅN. 13	Lgh: 1.1301, 3.1301, 4.1301, 6.1301, 7.1301.
VÅN. 14	Lgh: 1.1401, 3.1401, 4.1401, 6.1401, 7.1401.
VÅN. 15	Lgh: 1.1501, 3.1501, 4.1501, 6.1501, 7.1501.
VÅN. 16	Lgh: 1.1601, 3.1601, 4.1601, 6.1601, 7.1601.
VÅN. 17	Lgh: 6.1701, 7.1701.

BET ANT ANDRINGEN AVSER SEN DATUM

RELATIONSHANDLING



LUNDBYPARK KUBIK
Rambergssåden 74:2, Göteborg

SKANSKA

A	BORING TEN LYCKEFORS ARKITEKTER AB	TEL 031-28062
K	INTEGRA ENGINEERING AB	TEL 046-102500
COVI	AB	TEL 031-402000
KP	COVI AB	TEL 031-402000
E	REJERS SVERIGE AB	TEL 0771-78000
V	VVSMEJÖ AB	TEL 031-764582
W	VVSMEJÖ AB	TEL 031-764582
M	MARK	TEL -


UPPDRAG NR 1219-01	RTAD AV AET/ KCU	HANDELAGGARE VST
DATUM 20.02.25	ANSVARIG ALY	
NYBYGGNAD BOSTÄDER VÅTRUM LGH TYP 2h, 2v		




SKALA (A1) NUMMER BET
1 : 25 A-46.4-1002

FÖRKLARINGAR
Alla mått anges i millimeter om ej annat anges. Mått kontrolleras innan tillverkning.


HÄNVISNINGAR
För beskrivningar se ritning A-46.4-1001.

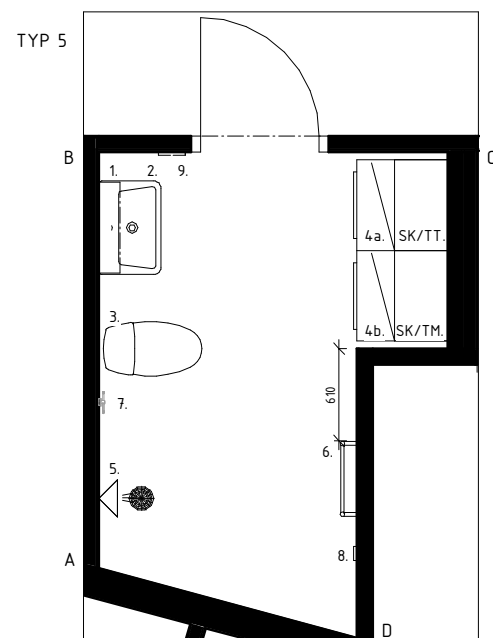


PLAN, TYP 5
1 : 25

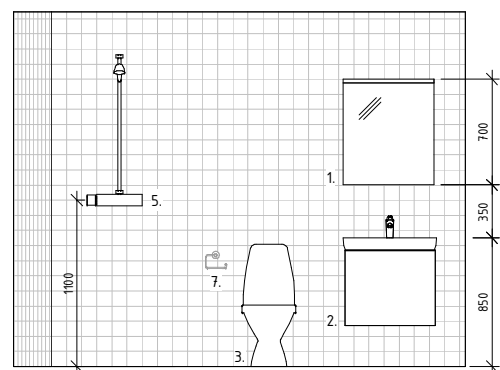


ELEVATION A-B, TYP 5
1 : 25

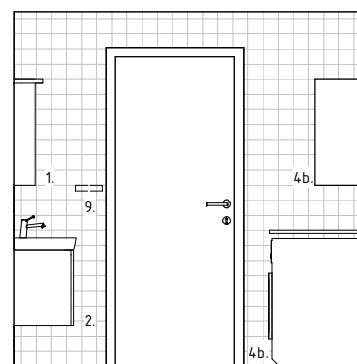

ELEVATION B-C, TYP 5
1 : 25

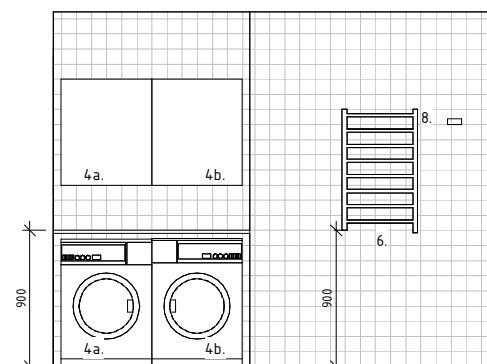

ELEVATION C-D, TYP 5
1 : 25

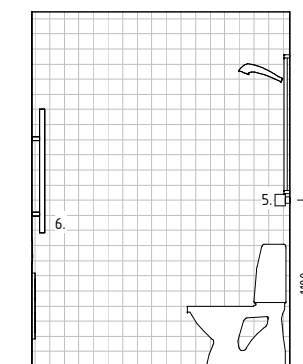


ELEVATION D-A, TYP 5
1 : 25


WC TYP 5

VÅN. 10	Lgh: 2.1001
VÅN. 11	Lgh: 2.1101
VÅN. 12	Lgh: 2.1201
VÅN. 13	Lgh: 2.1301
VÅN. 14	Lgh: 2.1401
VÅN. 15	Lgh: 2.1501
VÅN. 16	Lgh: 2.1601
VÅN. 17	-


TYP 6a

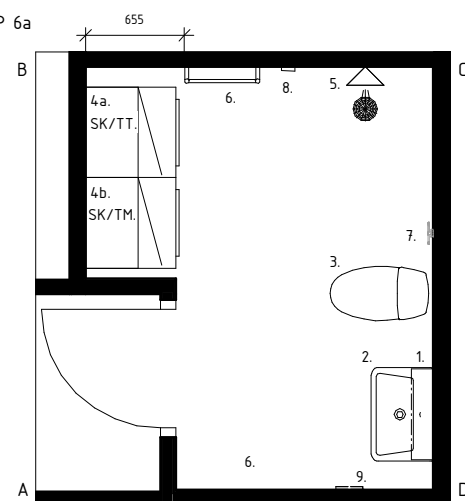


PLAN, TYP 6a
1 : 25

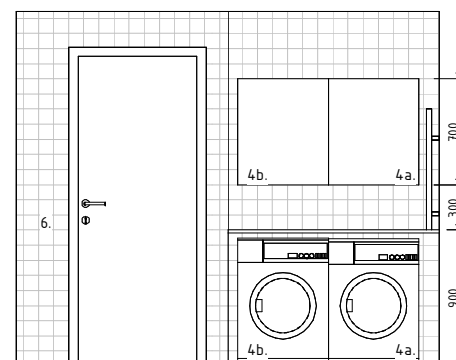


ELEVATION A-B, TYP 6a
1 : 25

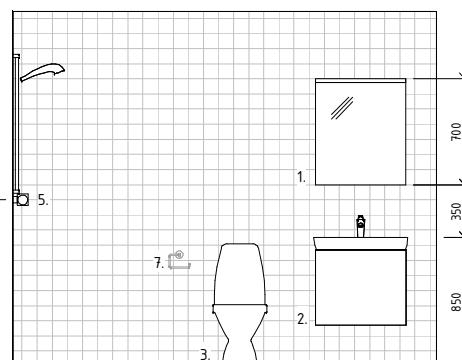

ELEVATION B-C, TYP 6a
1 : 25

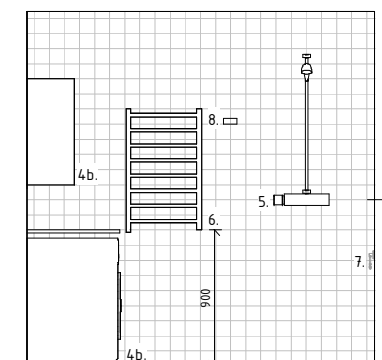

ELEVATION C-D, TYP 6a
1 : 25

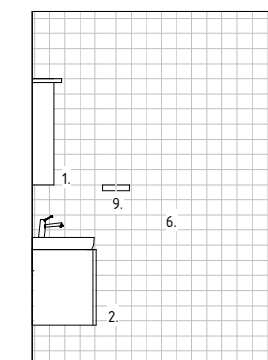

ELEVATION D-A, TYP 6a
1 : 25

WC TYP 6a

VÅN. 10	-
VÅN. 11	Lgh: 3.1103
VÅN. 12	Lgh: 3.1203
VÅN. 13	Lgh: 3.1303
VÅN. 14	Lgh: 3.1403
VÅN. 15	Lgh: 3.1503
VÅN. 16	Lgh: 3.1603
VÅN. 17	-

BET ANT ANDRINGEN AVSER SEEN DATUM

RELATIONSHANDLING




LUNDBYPARK KUBIK
Rambergsgården 74:2, Göteborg

SKANSKA

A	BORINGSTEIN LYTCKEFOR'S ARKITEKTER AB	TEL: 031-20062
K	INTEGRA ENGINEERING AB	TEL: 031-402588
COVI	AB	TEL: 031-402588
KP	COVI AB	TEL: 031-402588
E	REJLERS SVERIGE AB	TEL: 0771-76000
V	VVSMEJLJÖ AB	TEL: 031-764582
W	VVSMEJLJÖ AB	TEL: 031-764582
M	MARK	TEL: -

UPPDRAG NR	1219-01	RITAD AV	AET/ KCU	HANDELAGGARE	VST
DATUM	20.02.25	ANSVARIG	ALY		
NYBYGGNAD BOSTÄDER VÄTRUM LGH TYP 5, 6a					

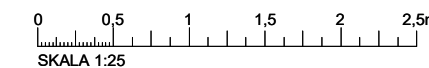


SKALA (A1) NUMMER BET
1 : 25 A-46.4-1003


FÖRKLARINGAR
 Alla mått anges i millimeter om ej annat anges. Mått kontrolleras innan tillverkning.

HÄNVISNINGAR
 För beskrivningar se ritning A-46.4-1001.


TYP 6b

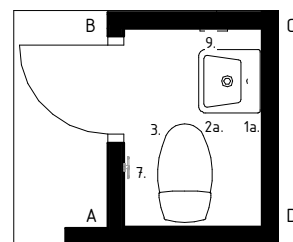


PLAN, TYP 6b
 1 : 25

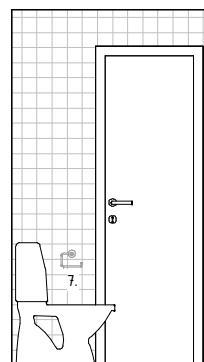


ELEVATION A-B, TYP 6b
 1 : 25

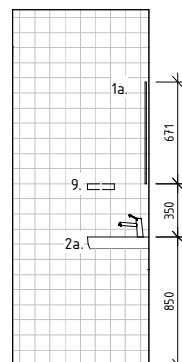

ELEVATION B-C, TYP 6b
 1 : 25

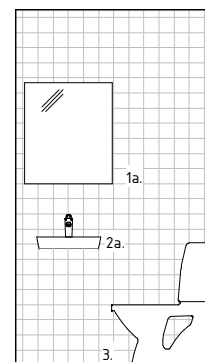

ELEVATION C-D, TYP 6b
 1 : 25

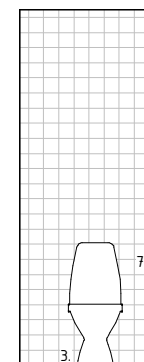


ELEVATION D-A, TYP 6b
 1 : 25


WC TYP 6b

VÅN. 10	-
VÅN. 11	Lgh: 3.1103
VÅN. 12	Lgh: 3.1203
VÅN. 13	Lgh: 3.1303
VÅN. 14	Lgh: 3.1403
VÅN. 15	Lgh: 3.1503
VÅN. 16	Lgh: 3.1603
VÅN. 17	-


TYP 7a

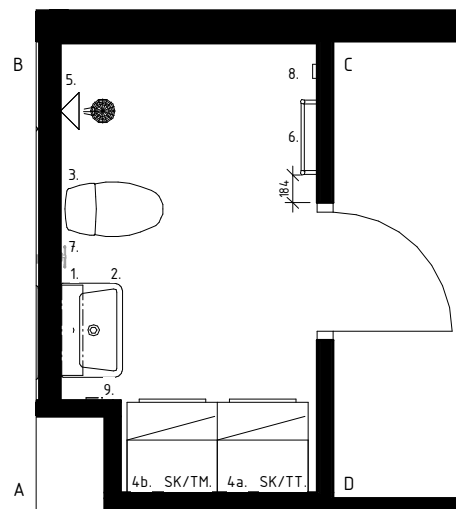


PLAN, TYP 7a
 1 : 25

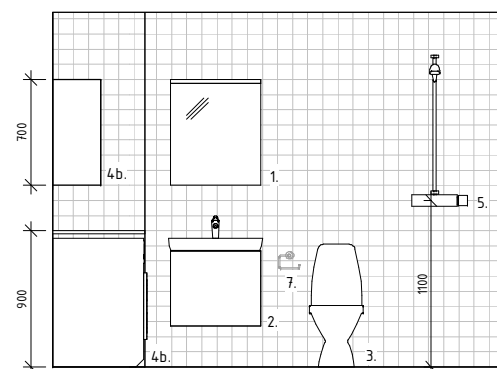


ELEVATION A-B, TYP 7a
 1 : 25

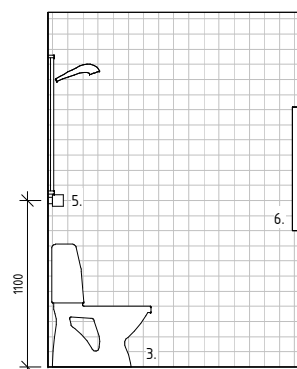

ELEVATION B-C, TYP 7a
 1 : 25

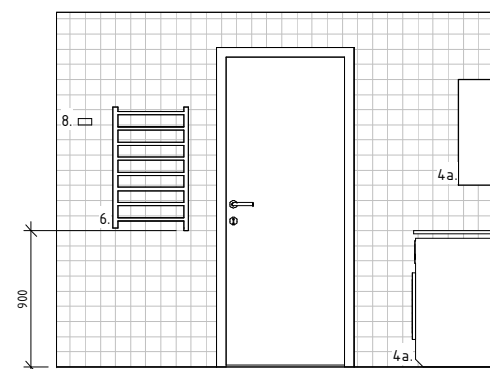

ELEVATION C-D, TYP 7a
 1 : 25

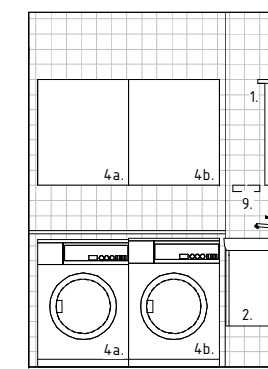

ELEVATION D-A, TYP 7a
 1 : 25

WC TYP 7a

VÅN. 10	-
VÅN. 11	Lgh: 5.1101
VÅN. 12	Lgh: 5.1201
VÅN. 13	Lgh: 5.1301
VÅN. 14	Lgh: 5.1401
VÅN. 15	Lgh: 5.1501
VÅN. 16	Lgh: 5.1601
VÅN. 17	Lgh: 5.1701

BET ANT ANDRINGEN AVSER SEEN DATUM

RELATIONSHANDLING



LUNDBYPARK KUBIK
 Rambergssåden 74:2, Göteborg

SKANSKA

A	BORINGSTEIN LYCKEFORS ARKITEKTER AB	TEL: 031-28062
K	INTEGRA ENGINEERING AB	TEL: 031-402506
CD	CD/VI AB	TEL: 031-402506
KP	KP/VI AB	TEL: 031-402506
E	REJERS SVERIGE AB	TEL: 031-76000
V	VVSMEJLJÖ AB	TEL: 031-76000
W	VVSMEJLJÖ AB	TEL: 031-76000
M	MARK	TEL: -


UPPDRAG NR 1219-01
 DATUM 20.02.25
 RITAD AV AET/ KCU
 ANSVARIG ALY
 HANDELAGGARE VST
 NYBYGGNAD BOSTÄDER
 VÅTRUM LGH TYP 6b, 7a




SKALA (A1) 1 : 25
 NUMMER A-46.4-1004
 BET

FÖRKLARINGAR
Alla mått anges i millimeter om ej annat anges. Mått kontrolleras innan tillverkning.


HÄNVISNINGAR
För beskrivningar se ritning A-46.4-1001.

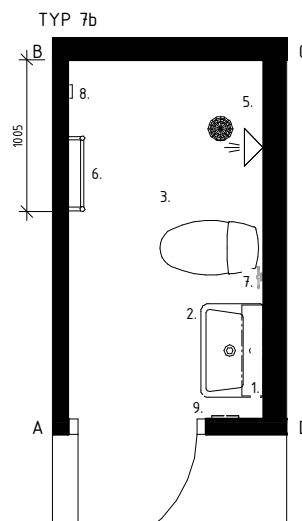


PLAN, TYP 7b
1 : 25

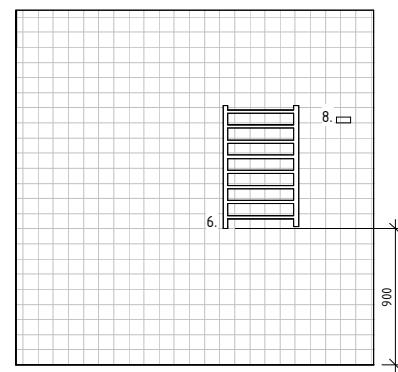


ELEVATION A-B, TYP 7b
1 : 25

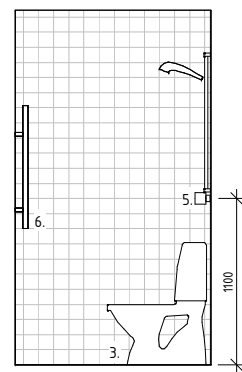

ELEVATION B-C, TYP 7b
1 : 25

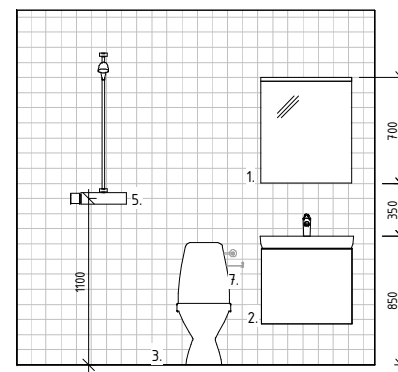

ELEVATION C-D, TYP 7b
1 : 25

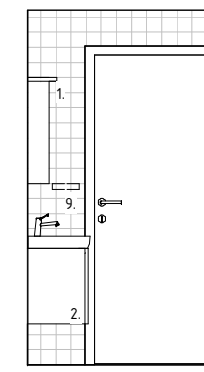


ELEVATION D-A, TYP 7b
1 : 25


WC TYP 7b

VÅN. 10	-
VÅN. 11	Lgh: 5.1101
VÅN. 12	Lgh: 5.1201
VÅN. 13	Lgh: 5.1301
VÅN. 14	Lgh: 5.1401
VÅN. 15	Lgh: 5.1501
VÅN. 16	Lgh: 5.1601
VÅN. 17	Lgh: 5.1701


TYP 8

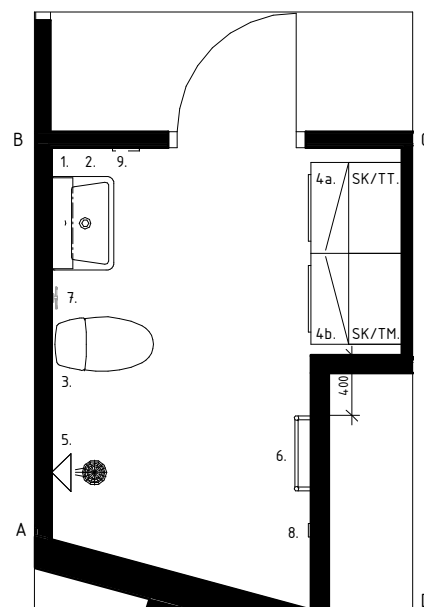


PLAN, TYP 8
1 : 25

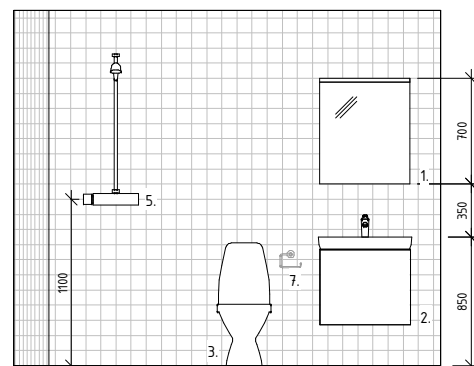


ELEVATION A-B, TYP 8
1 : 25

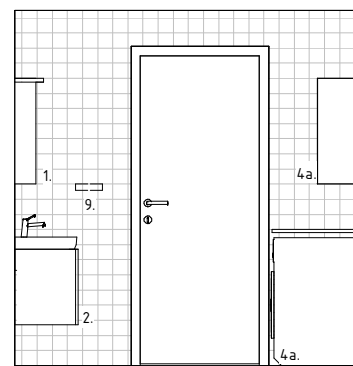

ELEVATION B-C, TYP 8
1 : 25

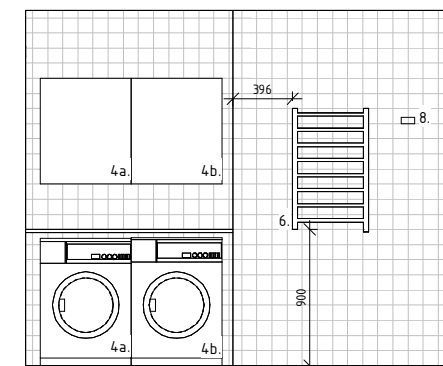

ELEVATION C-D, TYP 8
1 : 25

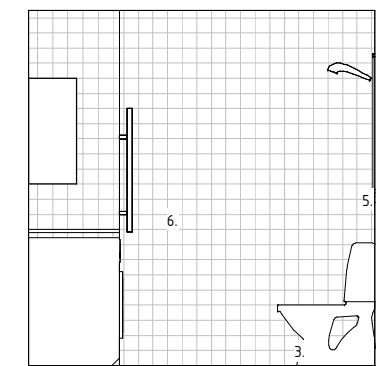

ELEVATION D-A, TYP 8
1 : 25

WC TYP 8

VÅN. 10	Lgh: 6.1003
VÅN. 11	Lgh: 6.1104
VÅN. 12	Lgh: 6.1204
VÅN. 13	Lgh: 6.1304
VÅN. 14	Lgh: 6.1404
VÅN. 15	Lgh: 6.1504
VÅN. 16	Lgh: 6.1604
VÅN. 17	Lgh: 6.1704

BET ANT ANDRINGEN AVSER SEN DATUM

RELATIONSHANDLING




LUNDBYPARK KUBIK
Rambergsgården 74:2, Göteborg

SKANSKA

A	BORINGEN LUCKEFORS ARKITEKTER AB	TEL: 031-28082
K	INTEGRA ENGINEERING AB	TEL: 031-82558
CD	CDVI AB	TEL: 031-82558
KP	KPVI AB	TEL: 031-82558
E	REJERS SVERIGE AB	TEL: 0771-78000
V	VVSMEJÖ AB	TEL: 031-764582
W	VVSMEJÖ AB	TEL: 031-764582
M	MARK	TEL: -

UPPDRAG NR	1219-01	RITAD AV	AET/ KCU	HANDELAGGARE	VST
DATUM	20.02.25	ANSVARIG	ALY		
NYBYGGNAD BOSTÄDER VÅTRUM LGH TYP 7b, 8					

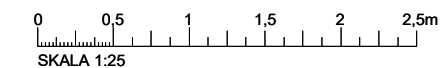


SKALA (A1) NUMMER BET
1 : 25 A-46.4-1005


FÖRKLARINGAR
 Alla mått anges i millimeter om ej annat anges. Mått kontrolleras innan tillverkning.

HÄNVISNINGAR
 För beskrivningar se ritning A-46.4-1001.


TYP 9h

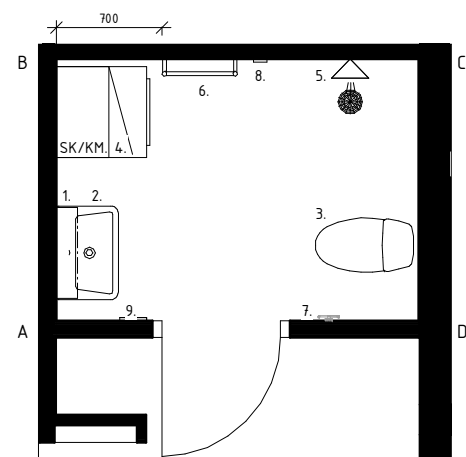


PLAN, TYP 9h
 1 : 25

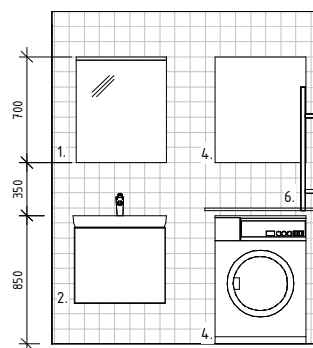


ELEVATION A-B, TYP 9h
 1 : 25

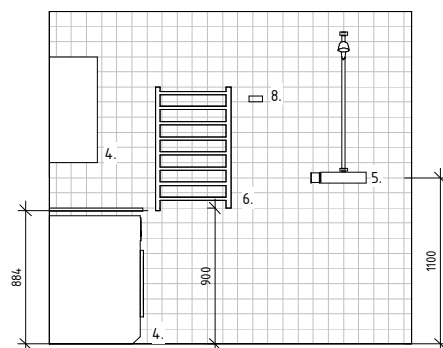

ELEVATION B-C, TYP 9h
 1 : 25

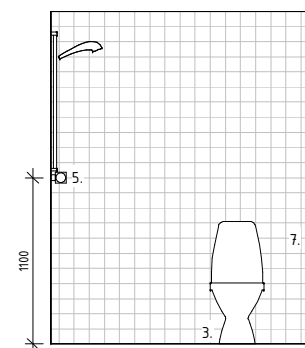

ELEVATION C-D, TYP 9h
 1 : 25

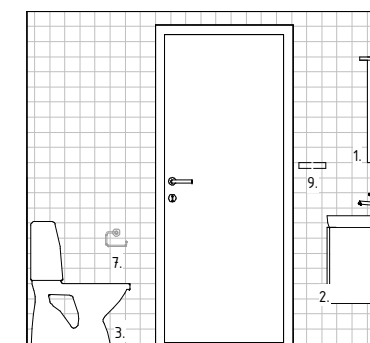


ELEVATION D-A, TYP 9h
 1 : 25


WC TYP 9h

VÅN. 10	Lgh: 1.1003, 4.1003, 6.1002, 2.1002, 5.1004, 7.1003
VÅN. 11	-
VÅN. 12	-
VÅN. 13	-
VÅN. 14	-
VÅN. 15	-
VÅN. 16	-
VÅN. 17	-


TYP 9v

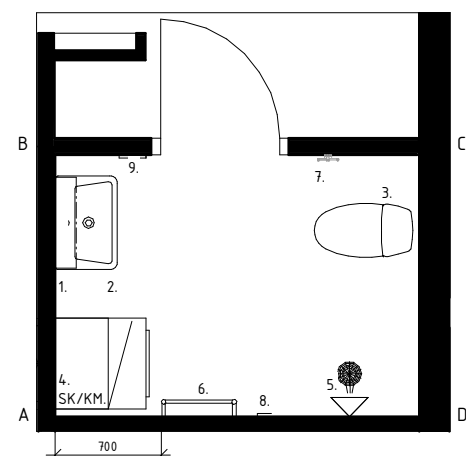


PLAN, TYP 9v
 1 : 25

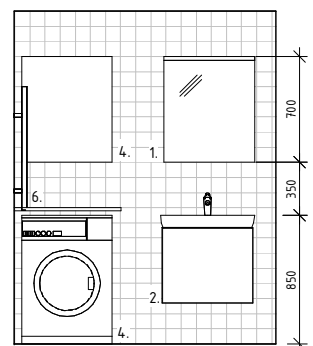


ELEVATION A-B, TYP 9v
 1 : 25

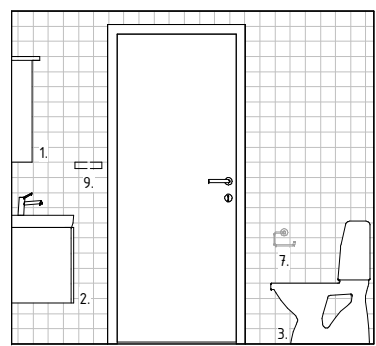

ELEVATION B-C, TYP 9v
 1 : 25

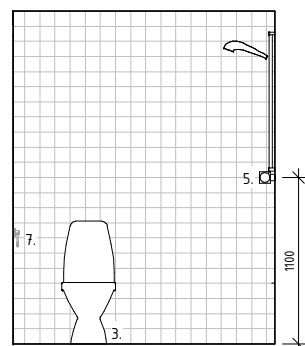

ELEVATION C-D, TYP 9v
 1 : 25

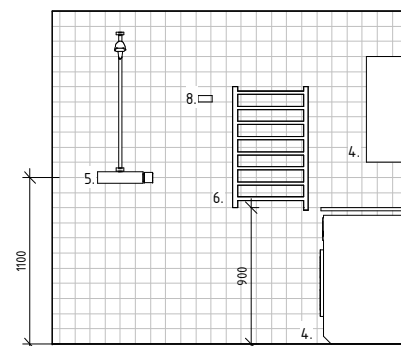

ELEVATION D-A, TYP 9v
 1 : 25

WC TYP 9v

VÅN. 10	Lgh: 1.1002, 4.1002, 5.1003, 7.1002, 3.1001, 6.1001
VÅN. 11	-
VÅN. 12	-
VÅN. 13	-
VÅN. 14	-
VÅN. 15	-
VÅN. 16	-
VÅN. 17	-

C:\Users\ainhoa.alexberria\Documents\A-40-V01_ainhoa@borns.teinlyckefors.se.rvt


BET	ANT	ÄNDRINGEN AVSER	SEEN	DATUM
RELATIONSHANDLING				
				
LUNDBYPARK KUBIK Rambergsgården 74:2, Göteborg				
SKANSKA				
A	BORNS TEIN LYCKEFORS ARKITEKTER AB	TELEFON: 031-20002		
K	INTEGRA ENGINEERING AB	TELEFON: 031-20002		
COVI	AB	TELEFON: 031-20002		
KP	REJERS SVERIGE AB	TELEFON: 031-20002		
E	REJERS SVERIGE AB	TELEFON: 031-20002		
V	VVSMEJÖ AB	TELEFON: 031-20002		
W	VVSMEJÖ AB	TELEFON: 031-20002		
M	MARK	TELEFON: 031-20002		
UPPDRAG NR		RITAD AV	HANDELAGGARE	
1219-01		AET/ KCU	VST	
DATUM		ANSVARIG		
20.02.25		ALY		
NYBYGGNAD BOSTÄDER VÅTRUM LGH TYP 9h, 9v				
SKALA (A1)	NUMMER	BET		
1 : 25	A-46.4-1006			




FÖRKLARINGAR
 Alla mått anges i millimeter om ej annat anges. Mått kontrolleras innan tillverkning.

HÄNVISNINGAR
 För beskrivningar se ritning A-46.4-1001.


TYP 14

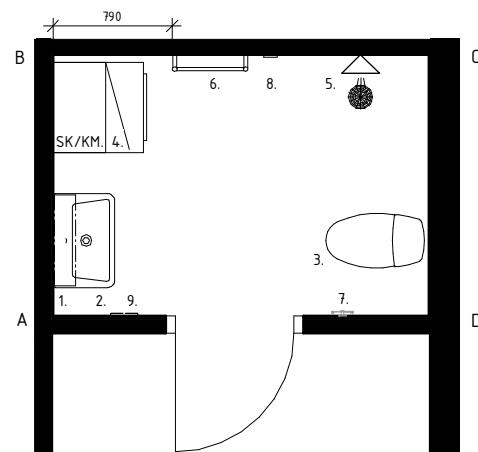


PLAN, TYP 14
 1 : 25

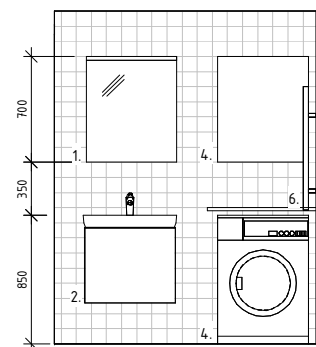


ELEVATION A-B, TYP 14
 1 : 25

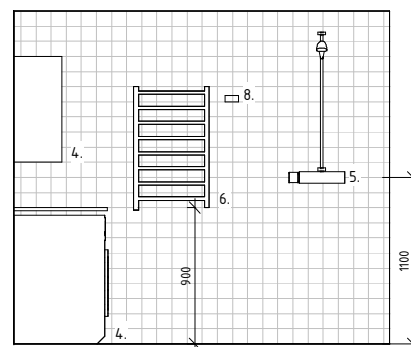

ELEVATION B-C, TYP 14
 1 : 25

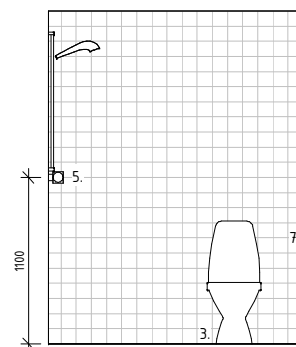

ELEVATION C-D, TYP 14
 1 : 25

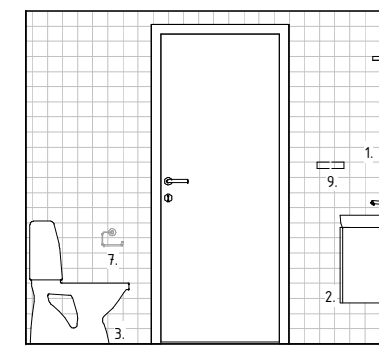


ELEVATION D-A, TYP 14
 1 : 25


WC TYP 14

VÅN. 10	Lgh: 3.1003
VÅN. 11	-
VÅN. 12	-
VÅN. 13	-
VÅN. 14	-
VÅN. 15	-
VÅN. 16	-
VÅN. 17	-


TYP 15

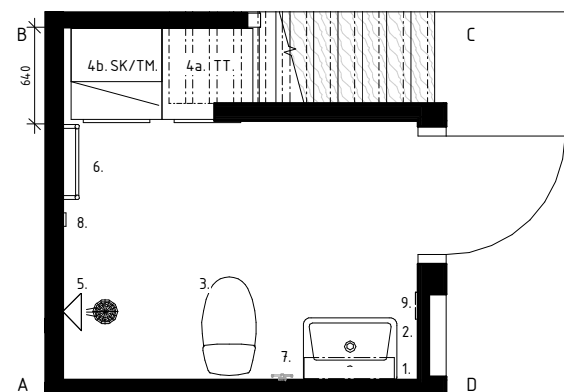


PLAN, TYP 15
 1 : 25

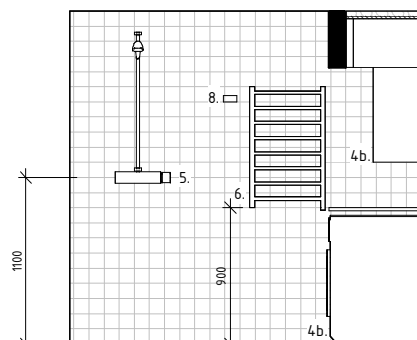


ELEVATION A-B, TYP 15
 1 : 25

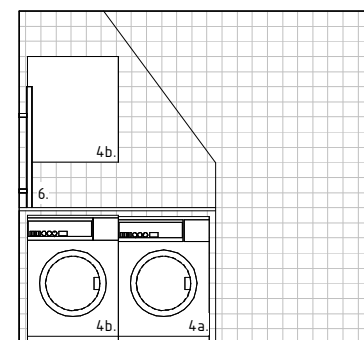

ELEVATION B-C, TYP 15
 1 : 25

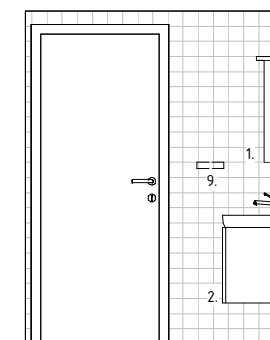

ELEVATION C-D, TYP 15
 1 : 25

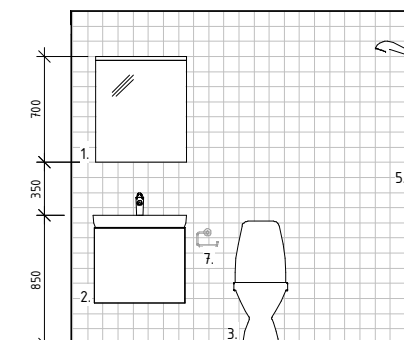

ELEVATION D-A, TYP 15
 1 : 25

WC TYP 15

VÅN. 10	Lgh: 3.1002
VÅN. 11	-
VÅN. 12	-
VÅN. 13	-
VÅN. 14	-
VÅN. 15	-
VÅN. 16	-
VÅN. 17	-




BET	ANT	ÄNDRINGEN AVSER	SEEN	DATUM
RELATIONSHANDLING				
LUNDBYPARK KUBIK Rambergssåden 74:2, Göteborg				
SKANSKA				
A	BORING TEN LUCKEFORS ARKITEKTER AB	TEL: 031-20062		
K	INTEGRA ENGINEERING AB	TEL: 031-102500		
CD	CD WI AB	TEL: 031-402400		
KP	KP AB	TEL: 031-402400		
E	REJERS SVERIGE AB	TEL: 0771-76000		
V	VVS MILJÖ AB	TEL: 031-764582		
W	VVS MILJÖ AB	TEL: 031-764582		
M	MARK	TEL: -		
UPPDRAG NR 1219-01		RTAD AV AET/ KCU	HANDLAGGARE VST	
DATUM 20.02.25		ANSVARIG ALY		
NYBYGGNAD BOSTÄDER VÅTRUM LGH TYP 14, 15				
SKALA (A1)	NUMMER	BET		
1 : 25	A-46.4-1007			


FÖRKLARINGAR
Alla mått anges i millimeter om ej annat anges. Mått kontrolleras innan tillverkning.

HÄNVISNINGAR
För beskrivningar se ritning A-46.4-1001.


TYP 16

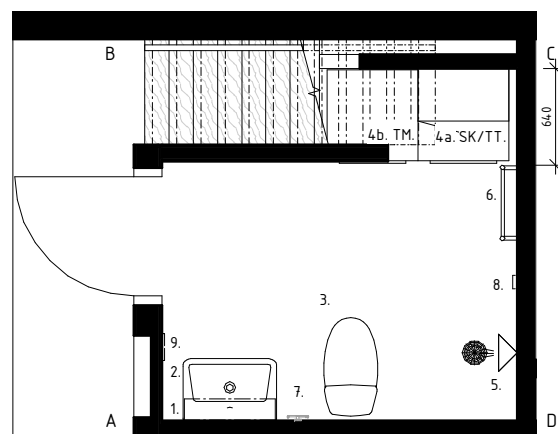


PLAN, TYP 16
1 : 25

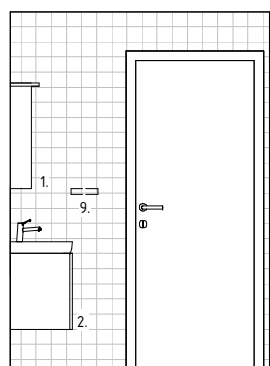


ELEVATION A-B, TYP 16
1 : 25

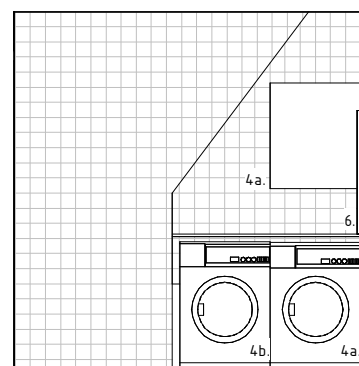

ELEVATION B-C, TYP 16
1 : 25

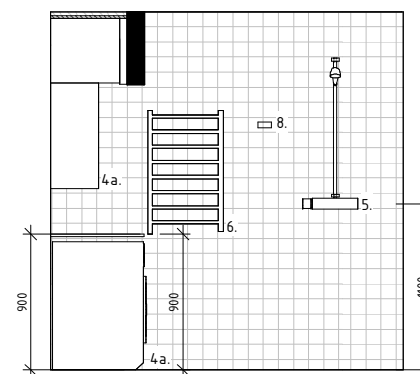

ELEVATION C-D, TYP 16
1 : 25

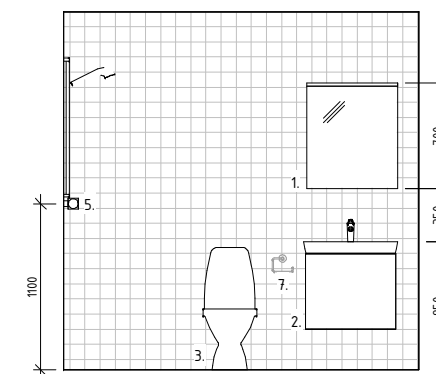


ELEVATION D-A, TYP 16
1 : 25


WC TYP 16

VÅN. 10	Lgh: 5.1002
VÅN. 11	-
VÅN. 12	-
VÅN. 13	-
VÅN. 14	-
VÅN. 15	-
VÅN. 16	-
VÅN. 17	-


TYP 17

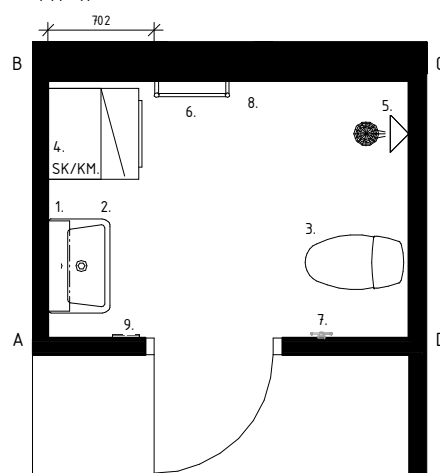


PLAN, TYP 17
1 : 25

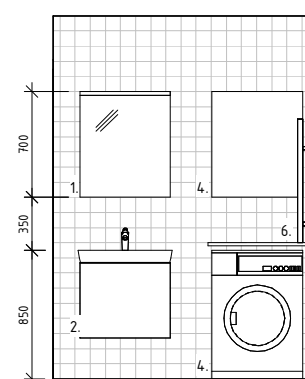


ELEVATION A-B, TYP 17
1 : 25

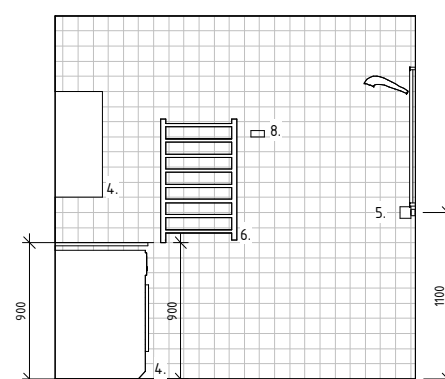

ELEVATION B-C, TYP 17
1 : 25

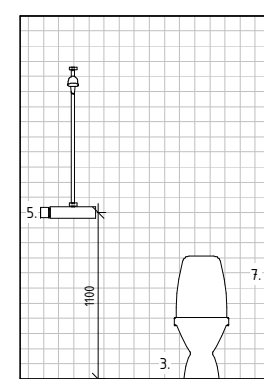

ELEVATION C-D, TYP 17
1 : 25

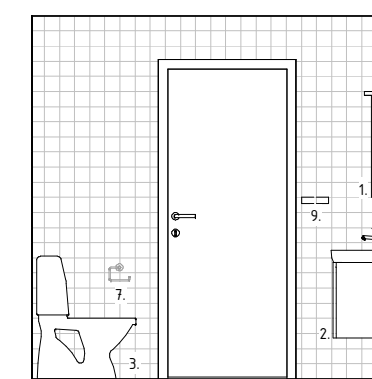

ELEVATION D-A, TYP 17
1 : 25

WC TYP 17

VÅN. 10	Lgh: 5.1001
VÅN. 11	-
VÅN. 12	-
VÅN. 13	-
VÅN. 14	-
VÅN. 15	-
VÅN. 16	-
VÅN. 17	-




BET	ANT	ÄNDRINGEN AVSER	SEEN	DATUM
RELATIONSHANDLING				
LUNDBYPARK KUBIK Rambergsgården 74:2, Göteborg				
SKANSKA				
A	BORINGS TEN LUCKEFORS ARKITEKTER AB	TEL: 031-28062		
K	INTEGRA ENGINEERING AB	TEL: 031-82558		
CD	CD WIT AB	TEL: 031-82558		
KP	KP WIT AB	TEL: 031-82558		
E	REJERS SVERIGE AB	TEL: 031-76000		
V	VVS MILJÖ AB	TEL: 031-76000		
W	VVS MILJÖ AB	TEL: 031-76000		
M	MARK	TEL: -		
UPPDRAG NR		1219-01	RITAD AV	AET/ KCU
DATUM		20.02.25	HANDELAGGARE	VST
			ANSVARIG	ALY
NYBYGGNAD BOSTÄDER VÅTRUM LGH TYP 16, 17				
SKALA (A1)	NUMMER	BET		
1 : 25	A-46.4-1008			

FÖRKLARINGAR
 Alla mått anges i millimeter om ej annat anges. Mått kontrolleras innan tillverkning.


HÄNVISNINGAR
 För beskrivningar se ritning A-46.4-1001.

TYP 19

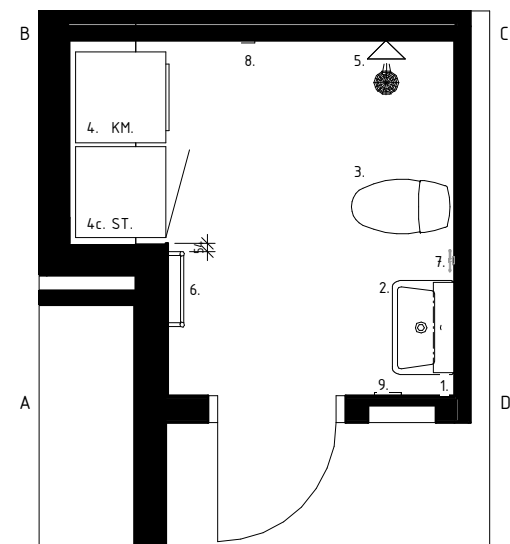


PLAN, TYP 19

1 : 25

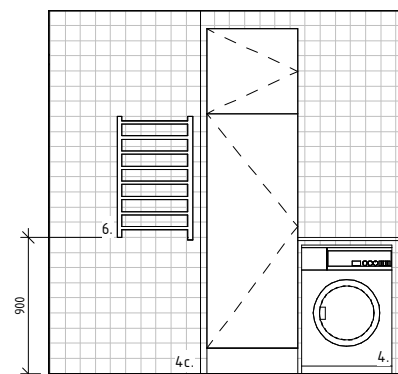


ELEVATION A-B, TYP 19

1 : 25

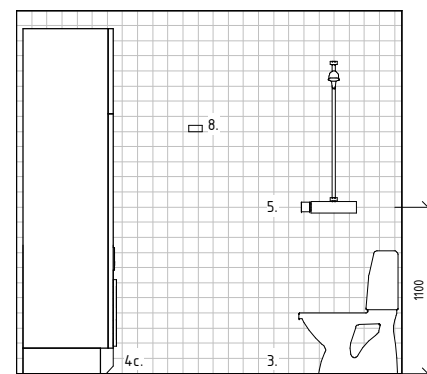


ELEVATION B-C, TYP 19

1 : 25

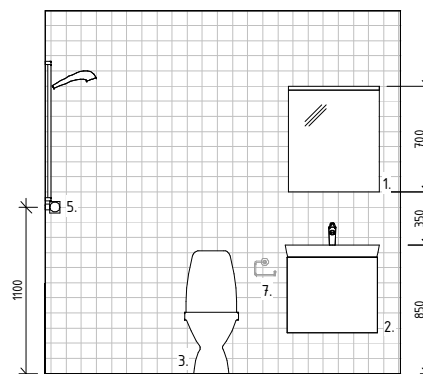

ELEVATION C-D, TYP 19

1 : 25

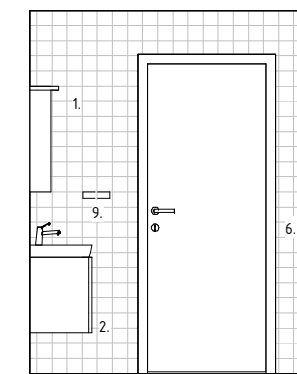

ELEVATION D-A, TYP 19

1 : 25

WC TYP 19

VÅN. 10	Lgh: 1.1004
VÅN. 11	-
VÅN. 12	-
VÅN. 13	-
VÅN. 14	-
VÅN. 15	-
VÅN. 16	-
VÅN. 17	-

2020-02-18 18:14:55 C:\Users\ainhoa.alexberria\Documents\A-40-V01_ainhoa@borns.teinlyckefors.se.rvt

BET	ANT	ÄNDRINGEN AVSER	SEEN	DATUM
RELATIONSHANDLING				
LUNDBYPARK KUBIK Rambergsgården 74:2, Göteborg				
A	BORNGÅRDEN LUCKEFORS ARKITEKTER AB	TEL: 031-28062		
K	INTEGRA ENGINEERING AB	TEL: 031-82558		
CD	CD W/ AB	TEL: 031-82558		
KP	KP W/ AB	TEL: 031-82558		
E	REJERS SVERIGE AB	TEL: 031-76000		
V	VVSMILJÖ AB	TEL: 031-76000		
W	VVSMILJÖ AB	TEL: 031-76000		
M	MARK	TEL: -		
UPPDRAG NR		1219-01	RITAD AV	AET/ KCU
DATUM		20.02.25	HANDELAGGARE	VST
			ANSVARIG	ALY
NYBYGGNAD BOSTÄDER VÄTRUM LGH TYP 19				
SKALA (A1)	NUMMER	BET		
1 : 25	A-46.4-1009			

