

FÖNSTERBRÖSTNINGAR MOT GATA SÄNKTA MED 20 MM ENL. A-SKISS FÖNSTERMONTAGE DATERAD 17.11.24.


- FÖRKLARINGAR**  
 Alla mått anges i millimeter om ej annat anges. Mått kontrolleras innan tillverkning.
- HÄNVISNINGAR**
- GENERELLA FÖRKLARINGAR: A-40.1-1109
  - INNEVÄGGSTYPER: A-43.5-0001 till A-43.5-0002
  - DÖRRAR, UPPSTÄLLNINGAR: A-43.5-0011 till A-43.5-0015
  - FÖNSTER, UPPSTÄLLNINGAR: A-42.5-0011 till A-42.5-0017

- ÖVERSIKTSPLAN, VÅN 13:** A-40.1-1013
- UNDERTAKSPLAN:** A-43.1-1112
- BADRUMSUPPSTÄLLNINGAR:**
- LGH 1.1301: A-46.4-1002, Typ 2v
  - LGH 1.1302: A-46.4-1001, Typ 1v
  - LGH 1.1303: A-46.4-1001, Typ 1h
  - LGH 1.1304: A-46.4-1002, Typ 2h

- INSTALLATIONER (E, V, W):**
- E PLANER: E610-1-1112, E630-1-1112, E640-1-1112
  - V PLANER: V-57-1-1113
  - W PLANER: W-50-1-1113

**K, F & K/F**  
 SYMBOL HÄNGNING KYL OCH FRYS HAR TAGITS BORT.

**RELATIONSHANDLING**

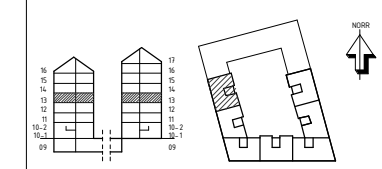


**LUNDBYPARK KUBIK**  
 Rambergssåden 74:2, Göteborg



A	BÖRNS TEKNISKA FÖRKLARINGAR	TEL: 031-28002
K	INTEGRA ENGINEERING AB	TEL: 031-805000
KP	COVI AB	TEL: 031-805000
E	REALERS SVERIGE AB	TEL: 0771-76000
V	VVS SJÖ AB	TEL: 031-76000
W	VVS SJÖ AB	TEL: 031-76000
M	MARK	TEL: -

UPPDRAG NR	1219-01	RITAD AV	VST	HANDELAGGARE	VST
DATUM	20.02.25	ANSVARIG	ALY		
NYBYGGNAD BOSTÄDER PLANRITNING, HUS 1, DEL 1, VÅN 13					

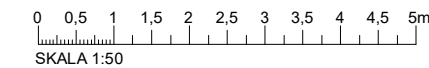

SKALA (A1) NUMMER 1 : 50 I BET A-40.1-1113