

**FÖRKLARINGAR**  
 Alla mått anges i millimeter om ej annat anges. Mått kontrolleras innan tillverkning.

S1, S2 Gränslinjer mot grannfastighet  
 KONNEKTIONSLINJE

**FÖRESKRIFTER**  
**BRANDSLÄCKUTRUSTNING**  
 Garage förses med handbrandsläckare med lägst effektivitetsklass enl. brand. Avstånd till närmaste brandsräddskap skall ej överstiga 25m. Släckutrustning skall vara tydligt utmärkt med skylt eller vimpel.

**HÄNVISNINGAR**

**HUVUDSEKTIONER**  
 A-A: A-40.2-0001  
 B-B: A-40.2-0002

**PLANRITNINGAR HUS 1, VÅN 09, 150**


DEL 1: A-40.1-1109  
 DEL 2: A-40.1-1209  
 DEL 3: A-40.1-1309  
 DEL 4: A-40.1-1409  
 DEL 5: A-40.1-1509  
 DEL 6: A-40.1-1609  
 DEL 7: A-40.1-1709

**PLANRITNINGAR HUS 3, 150**

DEL 1: A-40.1-3109  
 DEL 2: A-40.1-3209  
 DEL 3: A-40.1-3309  
 DEL 4: A-40.1-3409  
 DEL 5: A-40.1-3509  
 DEL 6: A-40.1-3609

A	ENL. PM-A01	23.03.07
BET	ANT	ANDRINGEN AVSER
		SKEN
		DATUM

**RELATIONSHANDLING**

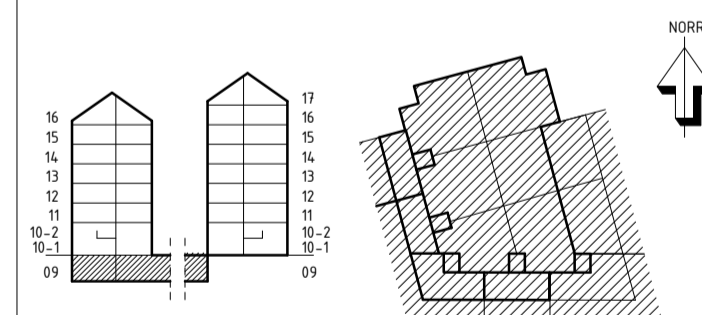

**LUNDBYPARK KUBIK**  
 Rambergssåden 74:2, Göteborg

**SKANSKA**

A	BÖRNSTEIN LYCKEFORS ARKITEKTER AB	TEL 031-20042
K	INTEGRA ENGINEERING AB	TEL 031-825300
KP	CONY AB	TEL 031-830400
E	REJLERS SVERIGE AB	TEL 0771-780000
V	VVSMEJLO AB	TEL 031-784302
W	VVSMEJLO AB	TEL 031-784302
M	MARK	TEL -

UPPDRAG NR	RITAD AV	HANDLÄGGARE
1219-01	VST	VST
DATUM	ANSVARIG	
20.02.25	ALY	


NYBYGGNAD BOSTÄDER  
 ÖVERSIKTSPLAN, VÅN 09  
 KÄLLARE/GARAGE

SKALA (A1) 1 : 150  
 NUMMER A-40.1-1009  
 BET A



C:\Users\ergin\Documents\A-40-V01\_ECA\_erginRCD\9.rvt  
2023-03-07 16:39:33

A-40.2-0001  
A-A

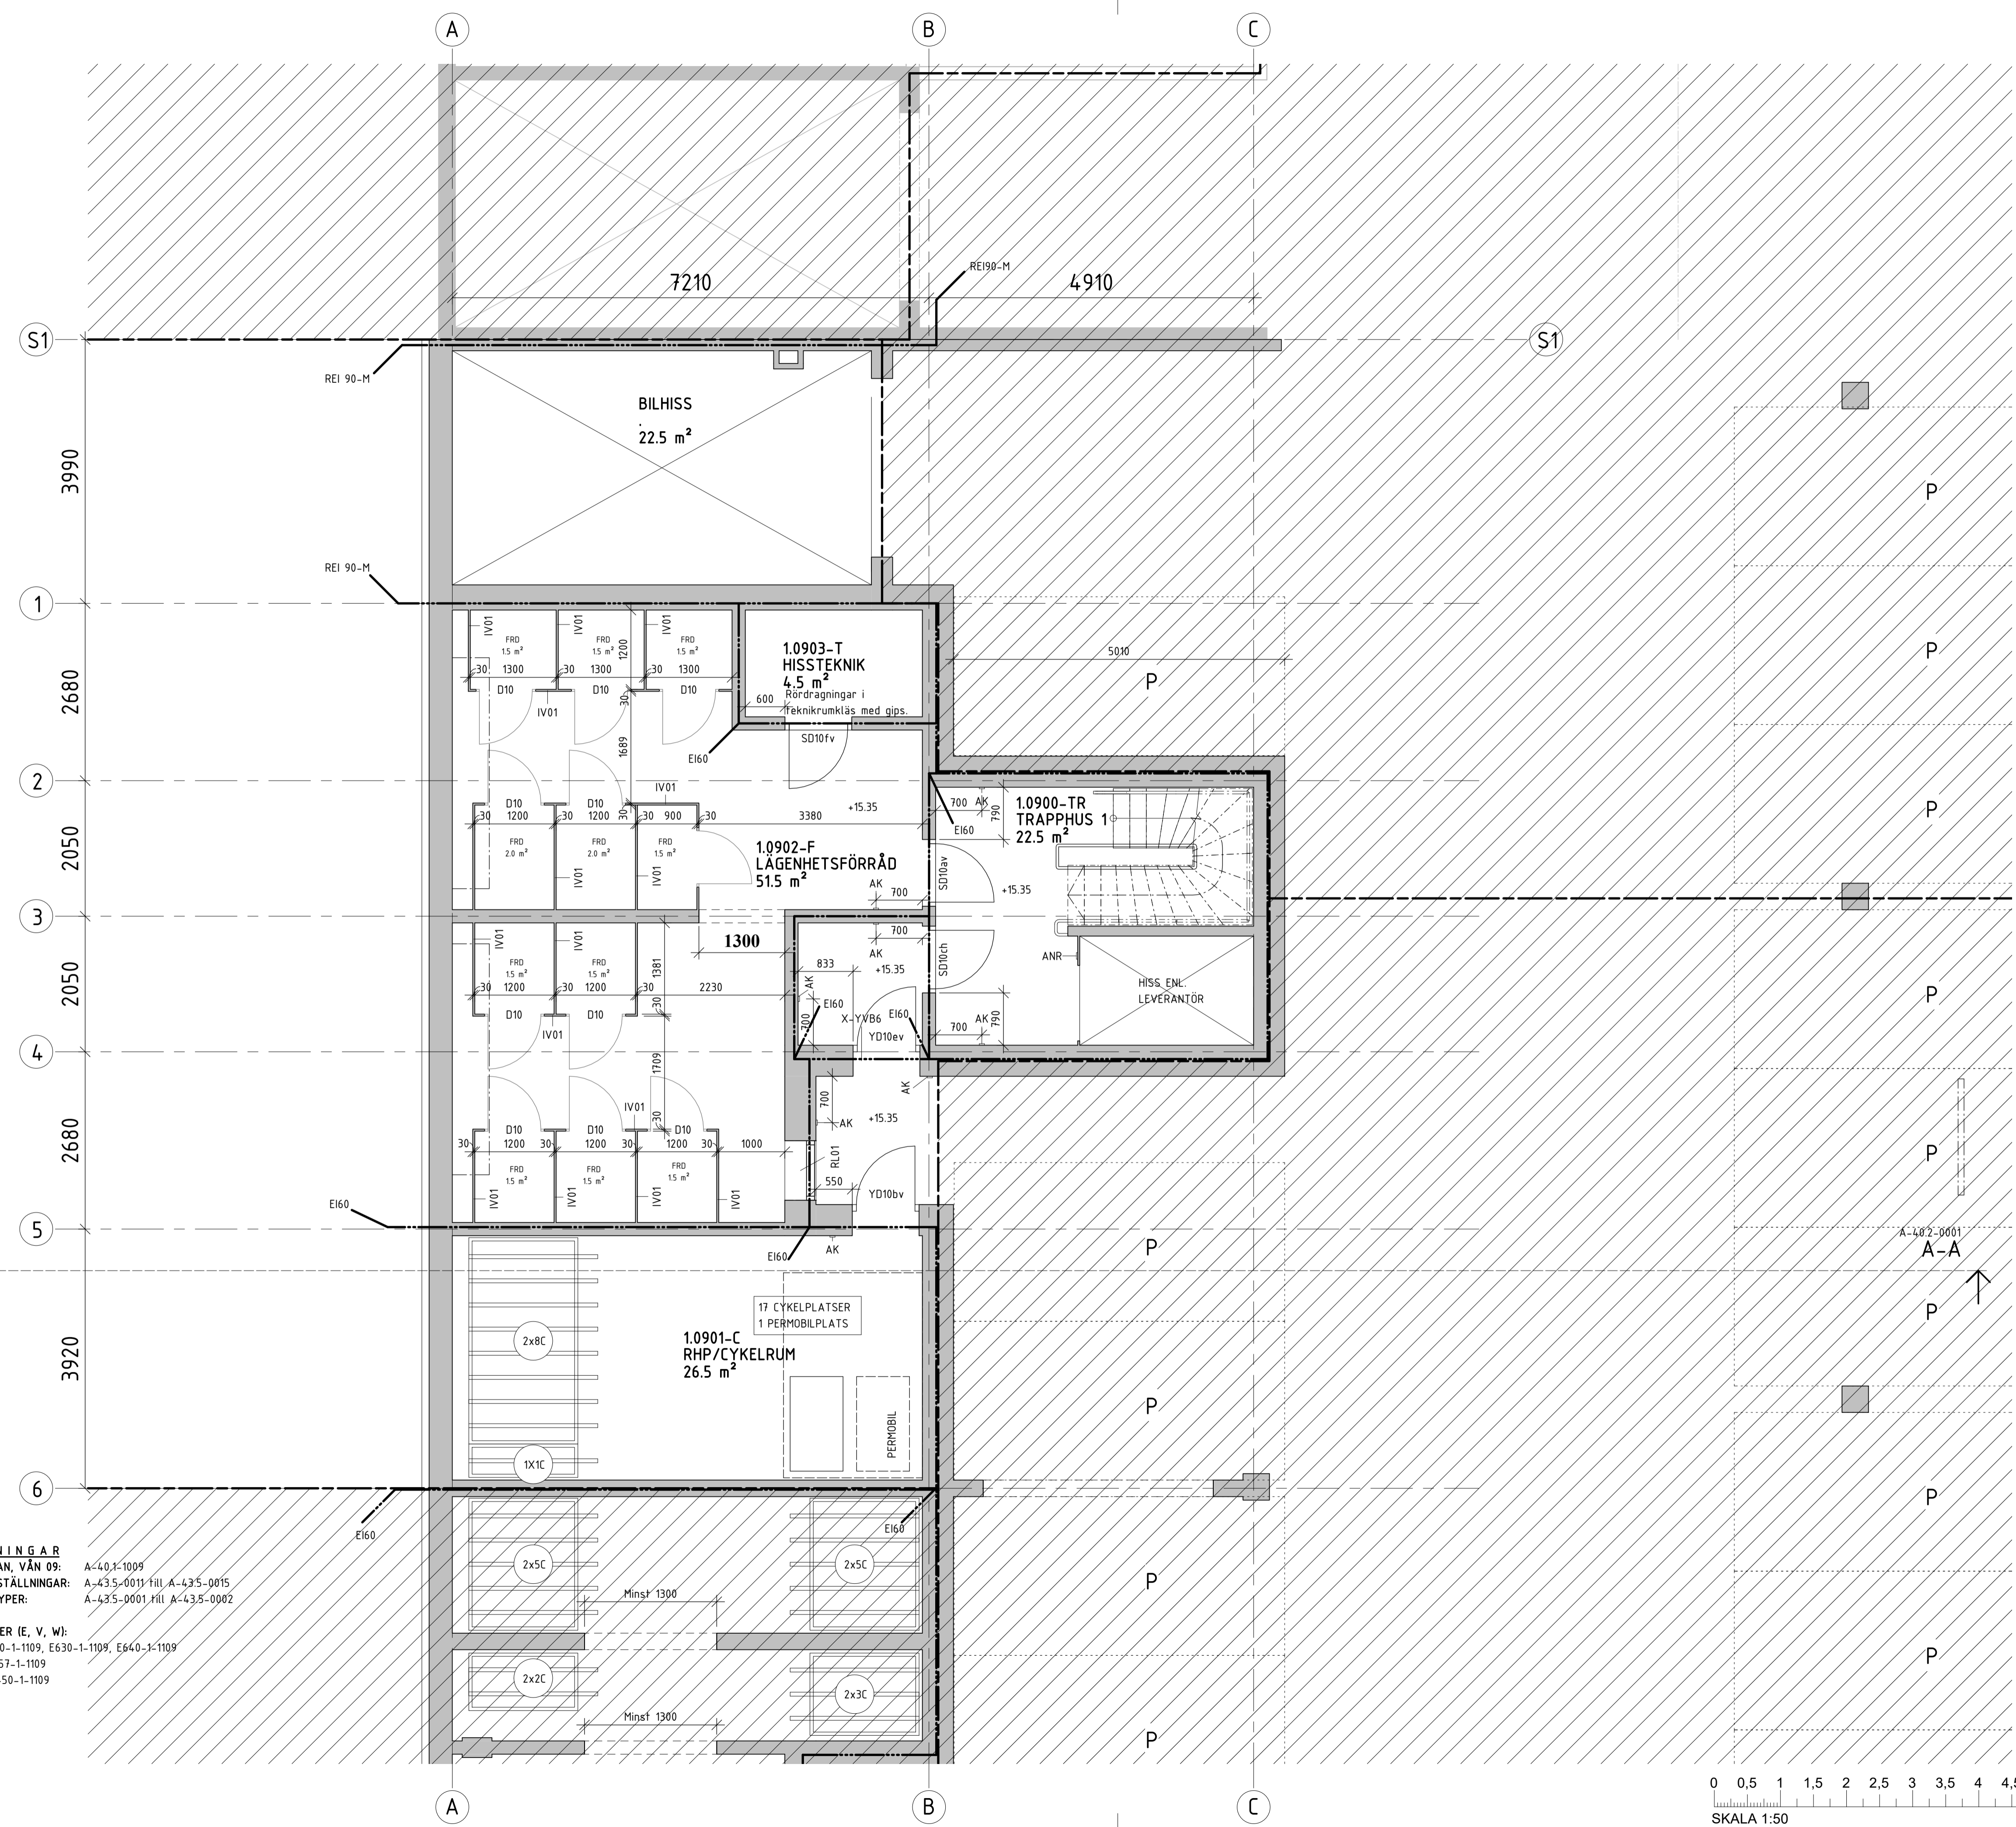

**HÄNVISNINGAR**  
ÖVERSIKTSPLAN, VÅN 09: A-40.1-1009  
DÖRRAR, UPPSTÄLLNINGAR: A-43.5-0011 till A-43.5-0015  
INNERVÄGGSTYPER: A-43.5-0001 till A-43.5-0002

**INSTALLATIONER (E, V, W):**  
E PLANER: E610-1-1109, E630-1-1109, E640-1-1109  
V PLANER: V-57-1-1109  
W PLANER: W-50-1-1109

- FÖRKLARINGAR**  
Alla mått anges i millimeter om ej annat anges. Mått kontrolleras innan tillverkning.
- GENERELLA FÖRKLARINGAR**
- KONNEKTIONSLINJE
  - BRANDCELLSGRÄNS EI30
  - BRANDCELLSGRÄNS EI60
  - BRANDSEKTIONSGRÄNS REI60
  - BRANDSEKTIONSGRÄNS REI90
- AK ARMBÅGSKONTAKT
  - AKS ARMBÅGSKONTAKT PÅ STOLPE
  - ANR ANROPSKNAPP HISS
  - PT PORTELEFON
  - STR STUPRÖR
  - KLK KLÄDKAMMARE
  - G GARDEROB
  - ST STÅDSKÅP
  - K/F KYL/FRYS
  - KM KOMBIMASKIN
  - TM TVÄTTMASKIN
  - DM DISKMASKIN
  - (M) MIKROVÅGSUGN
  - HS HÖGSKÅP
  - TRS TRAPPSTEGE/LEDJARE TILL LOFT
  - FRD FÖRRÅD
  - HKP PARKERING FÖR RÖRELEHINDRADE
  - ELC ELCENTRAL ENL. E
  - STG STEGE TILL UPPSTIGNINGSLUCKA
  - HT HANDDUKSTORK
  - RLxx RÖKLUCKA
  - TLxx UPPSTIGNINGSLUCKA
  - KLxx KOMBINERAD UPPSTIGNINGSLUCKA OCH RÖKLUCKA
  - PBx POSTBOXAR (x=antal fack)
  - TRSx LÖS TRAPPSTEGE TILL LOFT (x kan vara 1,2,3)
  - LTRx FASTA LOFTTRAPPOR

**FÖRKLARINGAR**


**RÖKLUCKOR:** Rökluckor för rökgasavakuering. Röklucka utförs öppningsbar utifrån av räddningstjänsten med Brandkärsnyckel SS3654.  
RL01: Effektiv yta 0,7 m<sup>2</sup>  
Håtagning 900x1200mm (I källare)  
RL02: Effektiv yta 0,7 m<sup>2</sup>  
Håtagning 700x1600mm (I källare)

**CYKELSTÄLL:** Utrymmesnått tvåvånings cykeltställ, TMI CA el. likvärdigt, installationshöjd 2350mm.  
1x3C = endast nedre cykelplatser räknade (3 platser)  
2x3C = båda våningarnas cykelplatser räknade (6 platser) osv.

**FÖRESKRIFTER**  
**BRANDAVSKILJNING INOM SCHAFT:**  
Brandavskiljande skiva EI15 monteras mellan till- och frånluft och avloppsstammar.

A	ENL. PM-A01	23.03.07
BET	ANT	ANDRNINGEN AVSER
		SEN
		DATUM

**RELATIONSHANDLING**

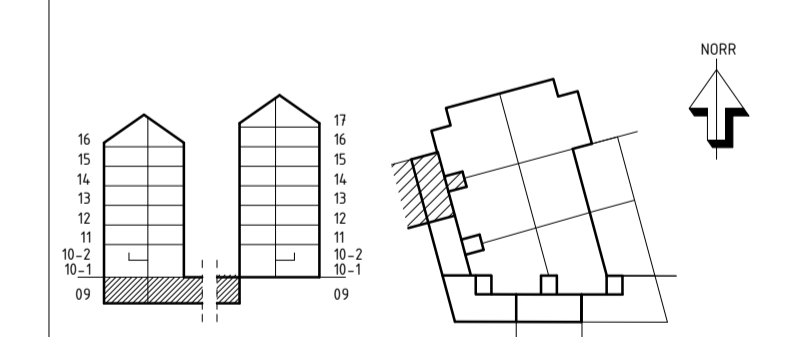


**LUNDBYPARK KUBIK**  
Rambergsgården 74:2, Göteborg




A	BÖRNSTEIN LYCKEFORS ARKITEKTER AB	TEL 031-200042
K	INTEGRA ENGINEERING AB	TEL 031-925100
KP	CONY AB	TEL 031-930000
E	REJERS SVERIGE AB	TEL 071-760000
V	VVS MILJÖ AB	TEL 031-764302
W	VVS MILJÖ AB	TEL 031-764302
M	MARK	TEL -

UPPDRAG NR	RITAD AV	HANDLAGGARE
1219.01	VST/ AET	VST
DATUM	ANSVÄRIG	
20.02.25	ALY	
NYBYGGNAD BOSTÄDER		
PLANRITNING, HUS 1, DEL 1, VÅN 09		

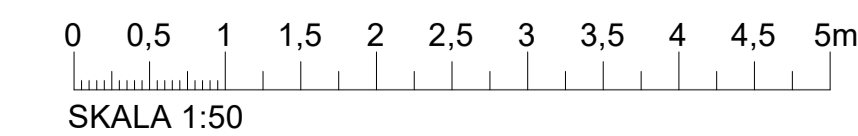

SKALA (A1)	NUMMER	BET
1 : 50	A-40.1-1109	A

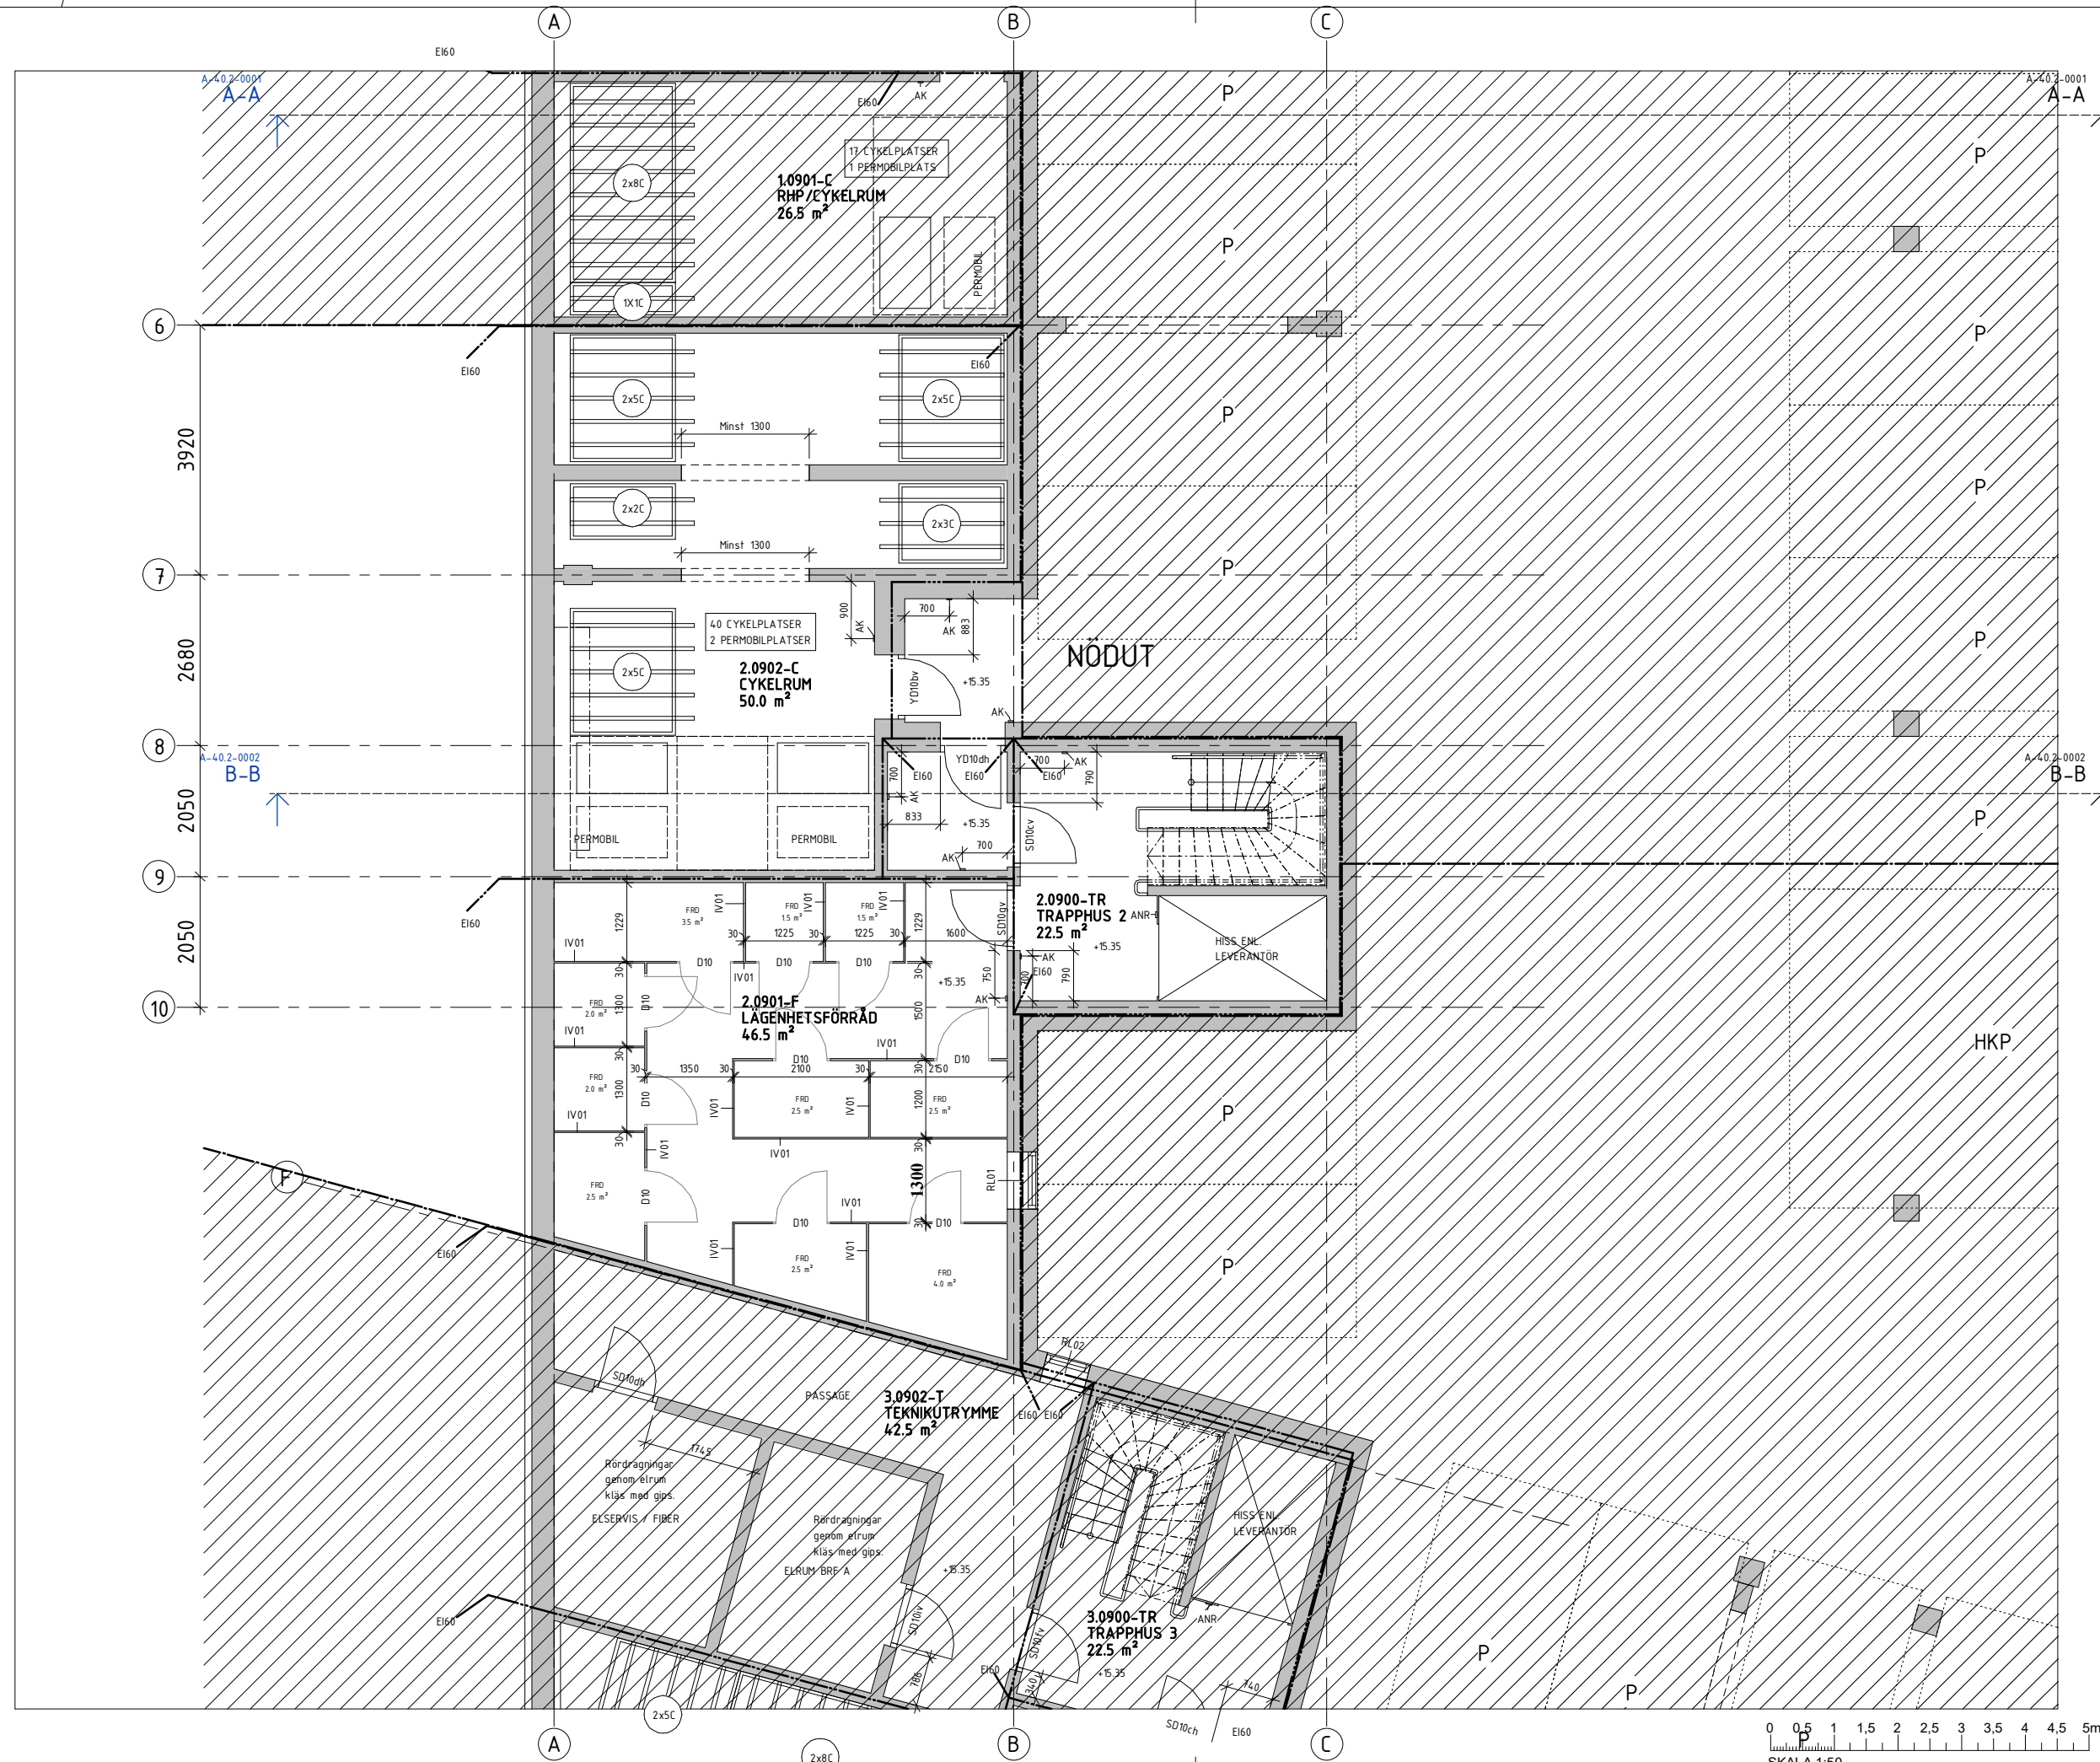


**FÖRKLARINGAR**  
 Alla mått anges i millimeter om ej annat anges. Mått kontrolleras innan fällverkning.

**HÄNVISNINGAR**  
 ÖVERSIKTSPLAN, VÅN 09: A-40.1-1009  
 RL1, RL2, CYKELSTÄLL: A-40.1-1109  
 GENERELLA FÖRKLARINGAR: A-40.1-1109  
 DÖRRAR, UPPSTÄLLNINGAR: A-43.5-0011 till A-43.5-0015

**INSTALLATIONER (E, V, W)**  
 E PLANER: E610-1-1209, E630-1-1209, E640-1-1209  
 V PLANER: V-57-1-1209  
 W PLANER: W-50-1-1209

BET	ANT	ÄNDRINGEN AVSER	SEEN	DATUM
<b>RELATIONSHANDLING</b>				
<b>LUNDBYPARK KUBIK</b>				
Rambergsgården 74:2, Göteborg				
<b>SKANSKA</b>				
A	BORINGEN LUCKEFORS ARKITEKTER AB	TELEFON: 031-280002		
K	INTEGRA ENGINEERING AB	TELEFON: 031-820000		
KP	CDVI AB	TELEFON: 031-820000		
E	REJERS SVERIGE AB	TELEFON: 0771-760000		
V	VVSMLJÖ AB	TELEFON: 031-760000		
W	VVSMLJÖ AB	TELEFON: 031-760000		
M	MARK	TEL: -		
UPPDRAG NR 1219-01		RITAD AV VST / AET	HÄNSVARIGARE VST	
DATUM 20.02.25		ANSVARIG ALY		
NYBYGGNAD BOSTÄDER PLANRITNING, HUS 1, DEL 2, VÅN 09				
SKALA (A1)	NUMMER			BET
1 : 50	A-40.1-1209			

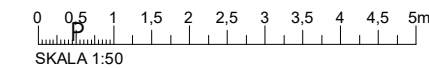




HKP

**FÖRKLARINGAR**  
 Alla mått anges i millimeter om ej annat anges. Mått kontrolleras innan tillverkning.

**HÄNVISNINGAR**  
 ÖVERSIKTSPLAN, VÅN 09: A-40.1-1009  
 RL1, RL2, CYKELSTÄLL: A-40.1-1109  
 GENERELLA FÖRKLARINGAR: A-40.1-1109  
 DÖRRAR, UPPSTÄLLNINGAR: A-43.5-0011 till A-43.5-0015


**INSTALLATIONER (E, V, W):**  
 E PLANER: E610-1-1309, E630-1-1309, E640-1-1309  
 V PLANER: V-57-1-1309  
 W PLANER: W-50-1-1309

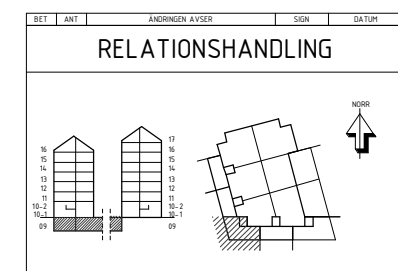

**LUNDBYPARK KUBIK**  
 Rambergsstaden 74:2, Göteborg

<b>SKANSKA</b>		
A	BÖRSINGEN LUCKEFORS ARKITEKTER AB	TEL: 031-280002
K	INTEGRA ENGINEERING AB	TEL: 031-280000
COVI	AB	TEL: 031-280000
KP	CONVI AB	TEL: 031-280000
E	REJERS SVERIGE AB	TEL: 0771-760000
V	VVS MILJÖ AB	TEL: 031-760000
W	VVS MILJÖ AB	TEL: 031-760000
M	MARK	TEL: -

UPPDRAG NR: 1219-01  
 DATUM: 20.02.25  
 NYBYGGNAD BOSTÄDER  
 PLANRITNING, HUS 1, DEL 3, VÅN 09

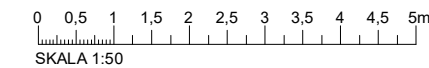

SKALA (A1) | NUMMER | BET  
**1 : 50** | **A-40.1-1309** |

2020-02-18 17:46:40 C:\Users\ainhoa.alexberria\Documents\A-40-V01\_ainhoa@boms.teknicykforars.se.rvt




**FÖRKLARINGAR**  
 Alla mått anges i millimeter om ej annat anges. Mått kontrolleras innan tillverkning.

**HÄNVISNINGAR**

ÖVERSIKTSPLAN, VÅN 09: A-40.1-1009  
 RL1, RL2, CYKELSTÄLL: A-40.1-1109  
 GENERELLA FÖRKLARINGAR: A-40.1-1109  
 DÖRRAR, UPPSTÄLLNINGAR: A-43.5-0011 till A-43.5-0015

**INSTALLATIONER (E, V, W):**  
 E PLANER: E610-1-1409, E630-1-1409, E640-1-1409  
 V PLANER: V-57-1-1409  
 W PLANER: W-50-1-1409

**RELATIONSHANDLING**

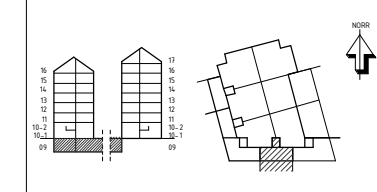

**LUNDBYPARK KUBIK**  
 Rambergsgården 74:2, Göteborg



A	BORINGSTEIN LYCKEFORS ARKITEKTER AB	TEL 031-280002
K	INTEGRA ENGINEERING AB	TEL 031-280000
CPM	AB	TEL 031-280000
KP	CONVI AB	TEL 031-280000
E	REALERS SVERIGE AB	TEL 0771-160000
V	VVSMEJLJÖ AB	TEL 031-764582
W	VVSMEJLJÖ AB	TEL 031-764582
M	MARK	TEL -

UPPDRAG NR	1219-01	RITAD AV	VST/ AET	HANDELAGGARE	VST
DATUM	20.02.25	ANSVARIG	ALY		
NYBYGGNAD BOSTÄDER PLANRITNING, HUS 1, DEL 4, VÅN 09					

SKALA (A1) 1 : 50  
 NUMMER A-40.1-1409  
 BET



**FÖRKLARINGAR**  
 Alla mått anges i millimeter om ej annat anges. Mått kontrolleras innan tillverkning.


**HÄNVISNINGAR**

**ÖVERSIKTSPLAN, VÅN 09:** A-40.1-1009  
**RL1, RL2, CYKELSTÄLL:** A-40.1-1109  
**GENERELLA FÖRKLARINGAR:** A-40.1-1109  
**DÖRRAR, UPPSTÄLLNINGAR:** A-43.5-0011 till A-43.5-0015

**INSTALLATIONER (E, V, W):**  
 E PLANER: E610-1-1509, E630-1-1509, E640-1-1509  
 V PLANER: V-57-1-1509  
 W PLANER: W-50-1-1509

BET	ANT	ÄNDRINGEN AVSER	SEEN	DATUM
<b>RELATIONSHANDLING</b>				
<b>LUNDBYPARK KUBIK</b> Rambergsgården 74:2, Göteborg				
<b>SKANSKA</b>				
<b>A</b>	BÖRINGS TEIN LYCKEFORS ARKITEKTER AB	TELEFON: 031-280002		
<b>K</b>	INTEGRA ENGINEERING AB	TELEFON: 031-825500		
<b>KP</b>	CDVI AB	TELEFON: 031-825500		
<b>E</b>	REJLERS SVERIGE AB	TELEFON: 0771-760000		
<b>V</b>	VVSMEJLJÖ AB	TELEFON: 031-760000		
<b>W</b>	VVSMEJLJÖ AB	TELEFON: 031-760000		
<b>M</b>	MARK	TEL: -		
UPPDRAG NR: 1219-01		RITAD AV: VST/ AET	HANDLAGGARE: VST	
DATUM: 20.02.25		ANSVARIG: ALY		
NYBYGGNAD BOSTÄDER PLANRITNING, HUS 1, DEL 5, VÅN 09				
SKALA (A1)	NUMMER	BET		
1 : 50	A-40.1-1509			

C:\Users\ainhoa.alexberria\Documents\A-40-V01\_ainhoa@borns.teinlyckefors.se.rvt

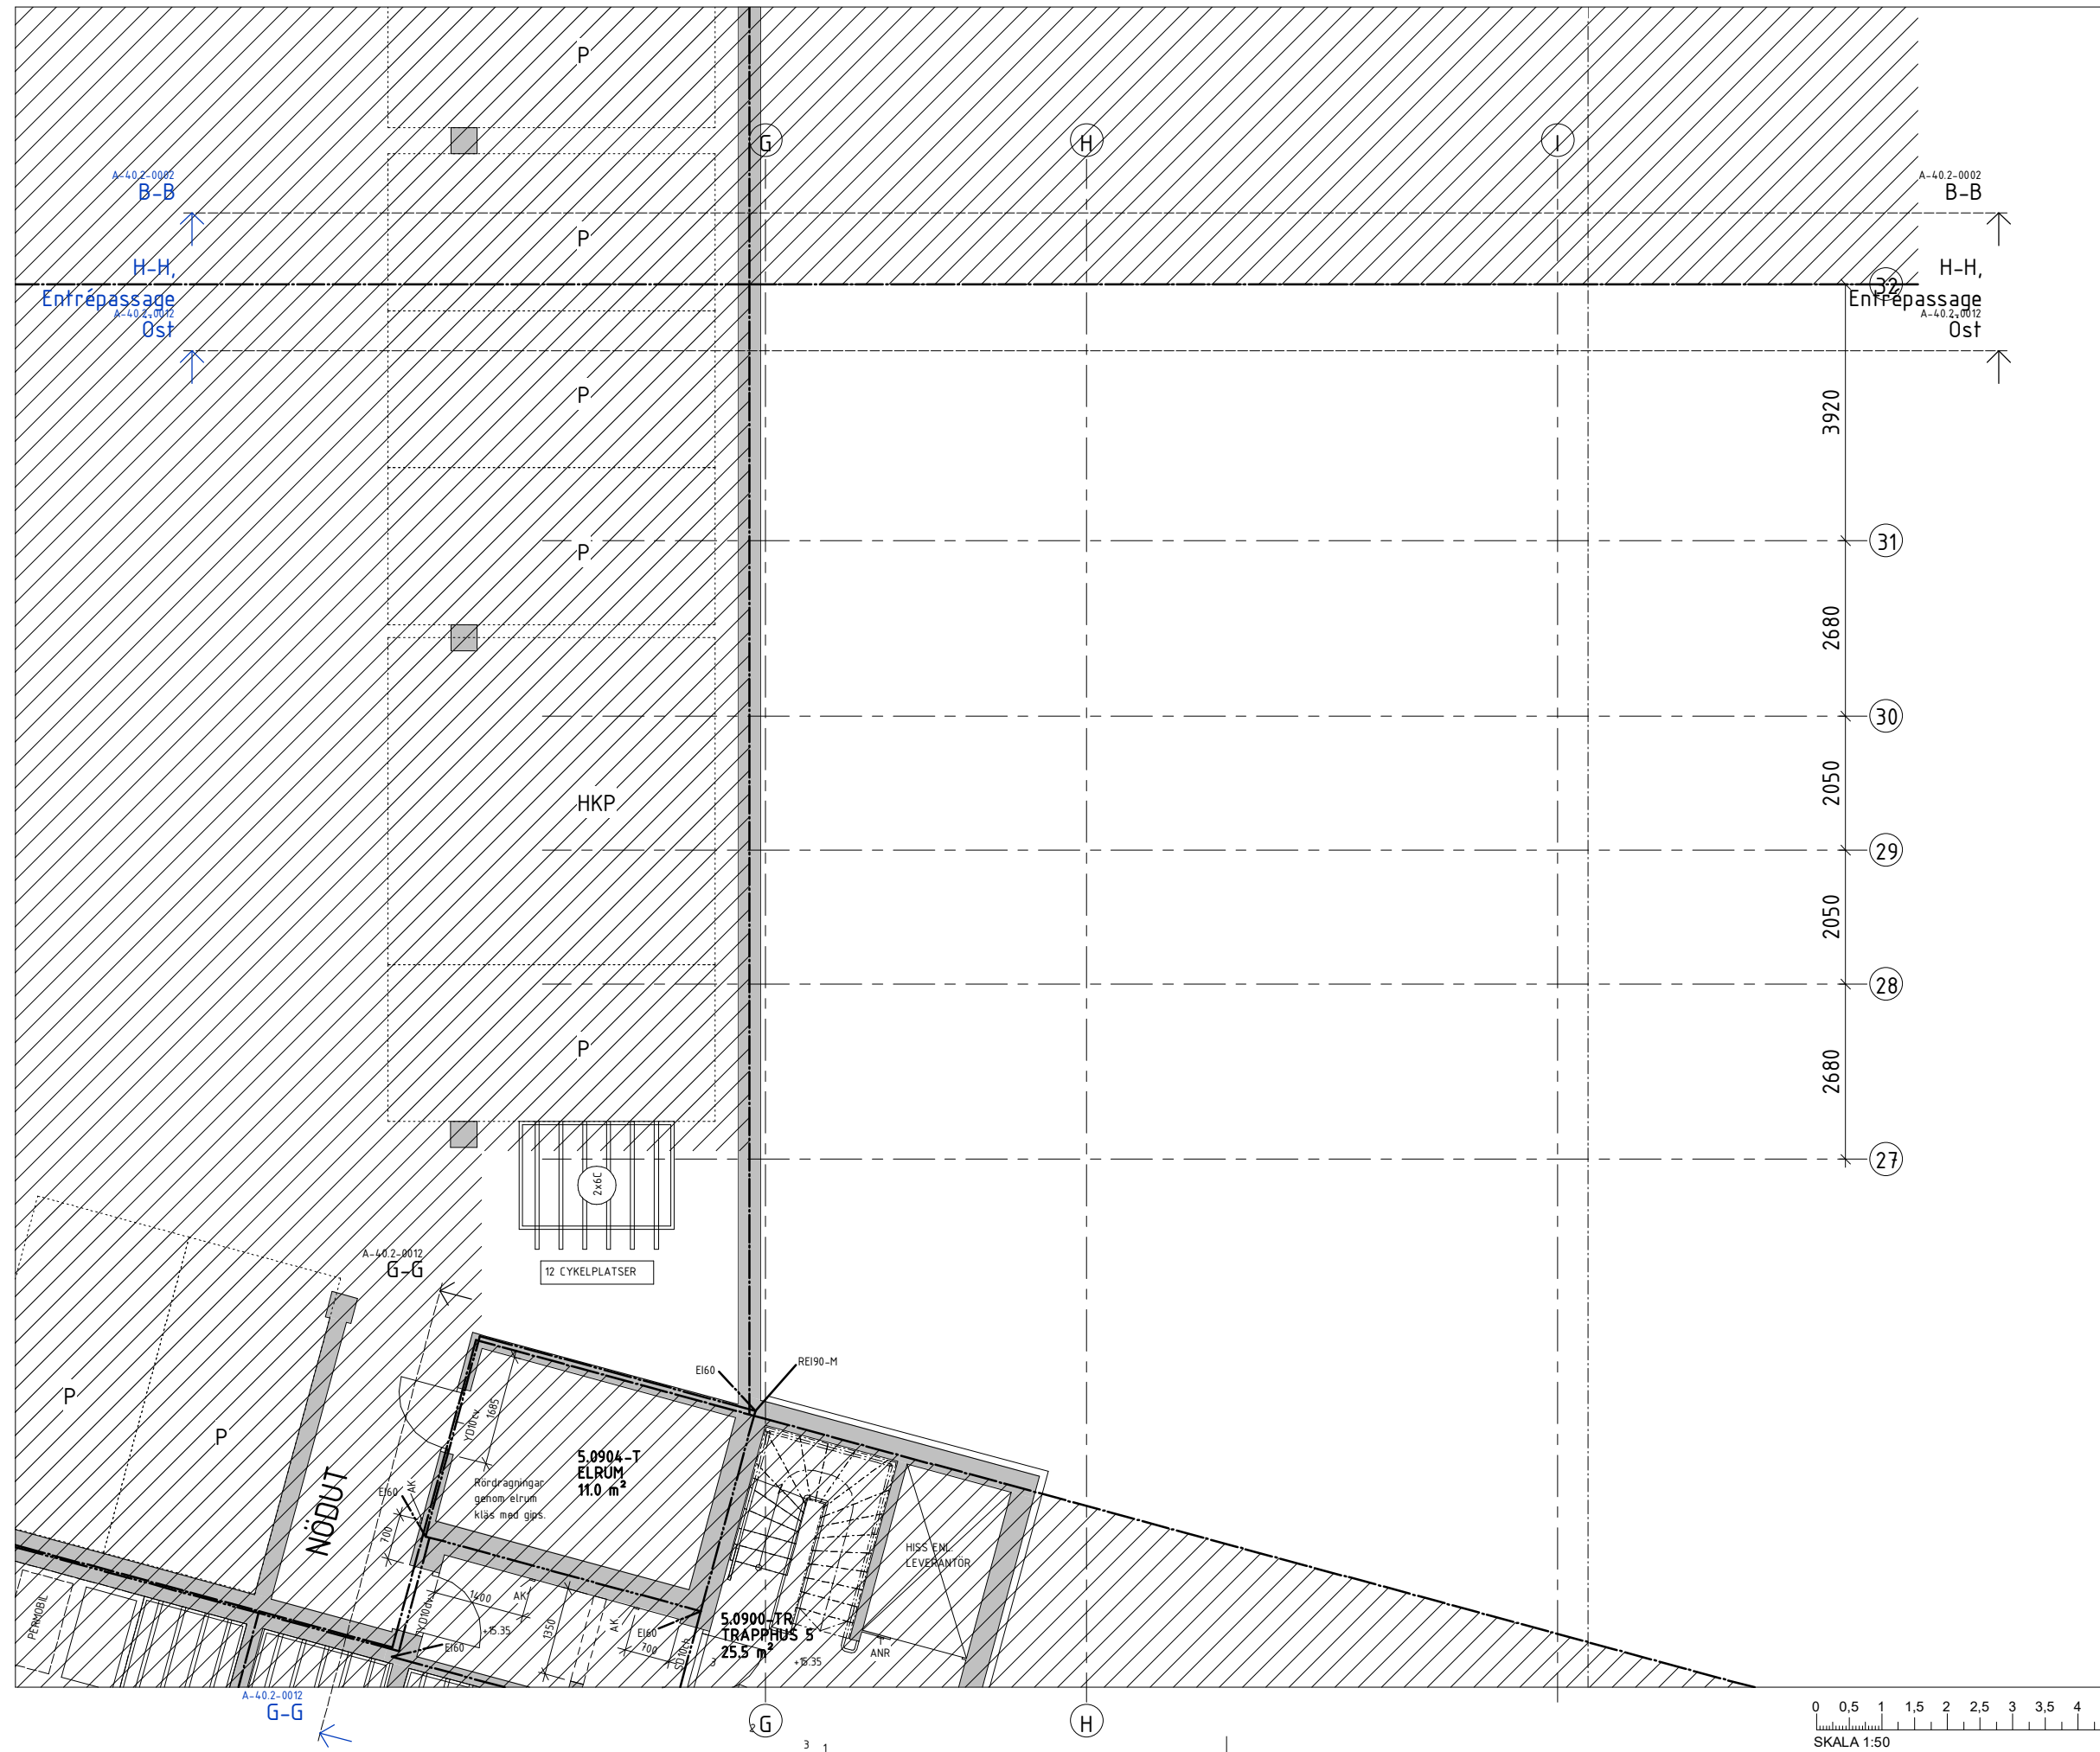


**FÖRKLARINGAR**  
 Alla mått anges i millimeter om ej annat anges. Mått kontrolleras innan tillverkning.

**HÄNVISNINGAR**  
 ÖVERSIKTSPLAN, VÅN 09: A-40.1-1009  
 RL1, RL2, CYKELSTÄLL: A-40.1-1109  
 GENERELLA FÖRKLARINGAR: A-40.1-1109  
 DÖRRAR, UPPSTÄLLNINGAR: A-43.5-0011 till A-43.5-0015

**INSTALLATIONER (E, V, W):**  
 E PLANER: E610-1-1609, E630-1-1609, E640-1-1609  
 W PLANER: W-50-1-1609

BET	ANT	ÄNDRINGEN AVSER	SEEN	DATUM
<b>RELATIONSHANDLING</b>				
<b>LUNDBYPARK KUBIK</b>				
Rambergsgården 74:2, Göteborg				
<b>SKANSKA</b>				
A	BÖRNING TEIN LYCKEFORS ARKITEKTER AB	TELEFON: 031-280002		
K	INTEGRA ENGINEERING AB	TELEFON: 031-820000		
KP	CDVI AB	TELEFON: 031-820000		
E	REJERS SVERIGE AB	TELEFON: 031-820000		
V	VVSMLJÖ AB	TELEFON: 031-820000		
W	VVSMLJÖ AB	TELEFON: 031-820000		
M	MARK	TEL: -		
UPPDRAG NR: 1219-01		RTAD AV: VST/ AET	HÄNSVÄRARE: VST	
DATUM: 20.02.25		ANSVARIG: ALY		
NYBYGGNAD BOSTÄDER PLANRITNING, HUS 1, DEL 6, VÅN 09				
SKALA (A1)	NUMMER	BET		
1 : 50	A-40.1-1609			

C:\Users\ainhoa.alexberria\Documents\A-40-V01\_ainhoa@borns.teinlyckefors.se.rvt 2020-02-18 17:50:33

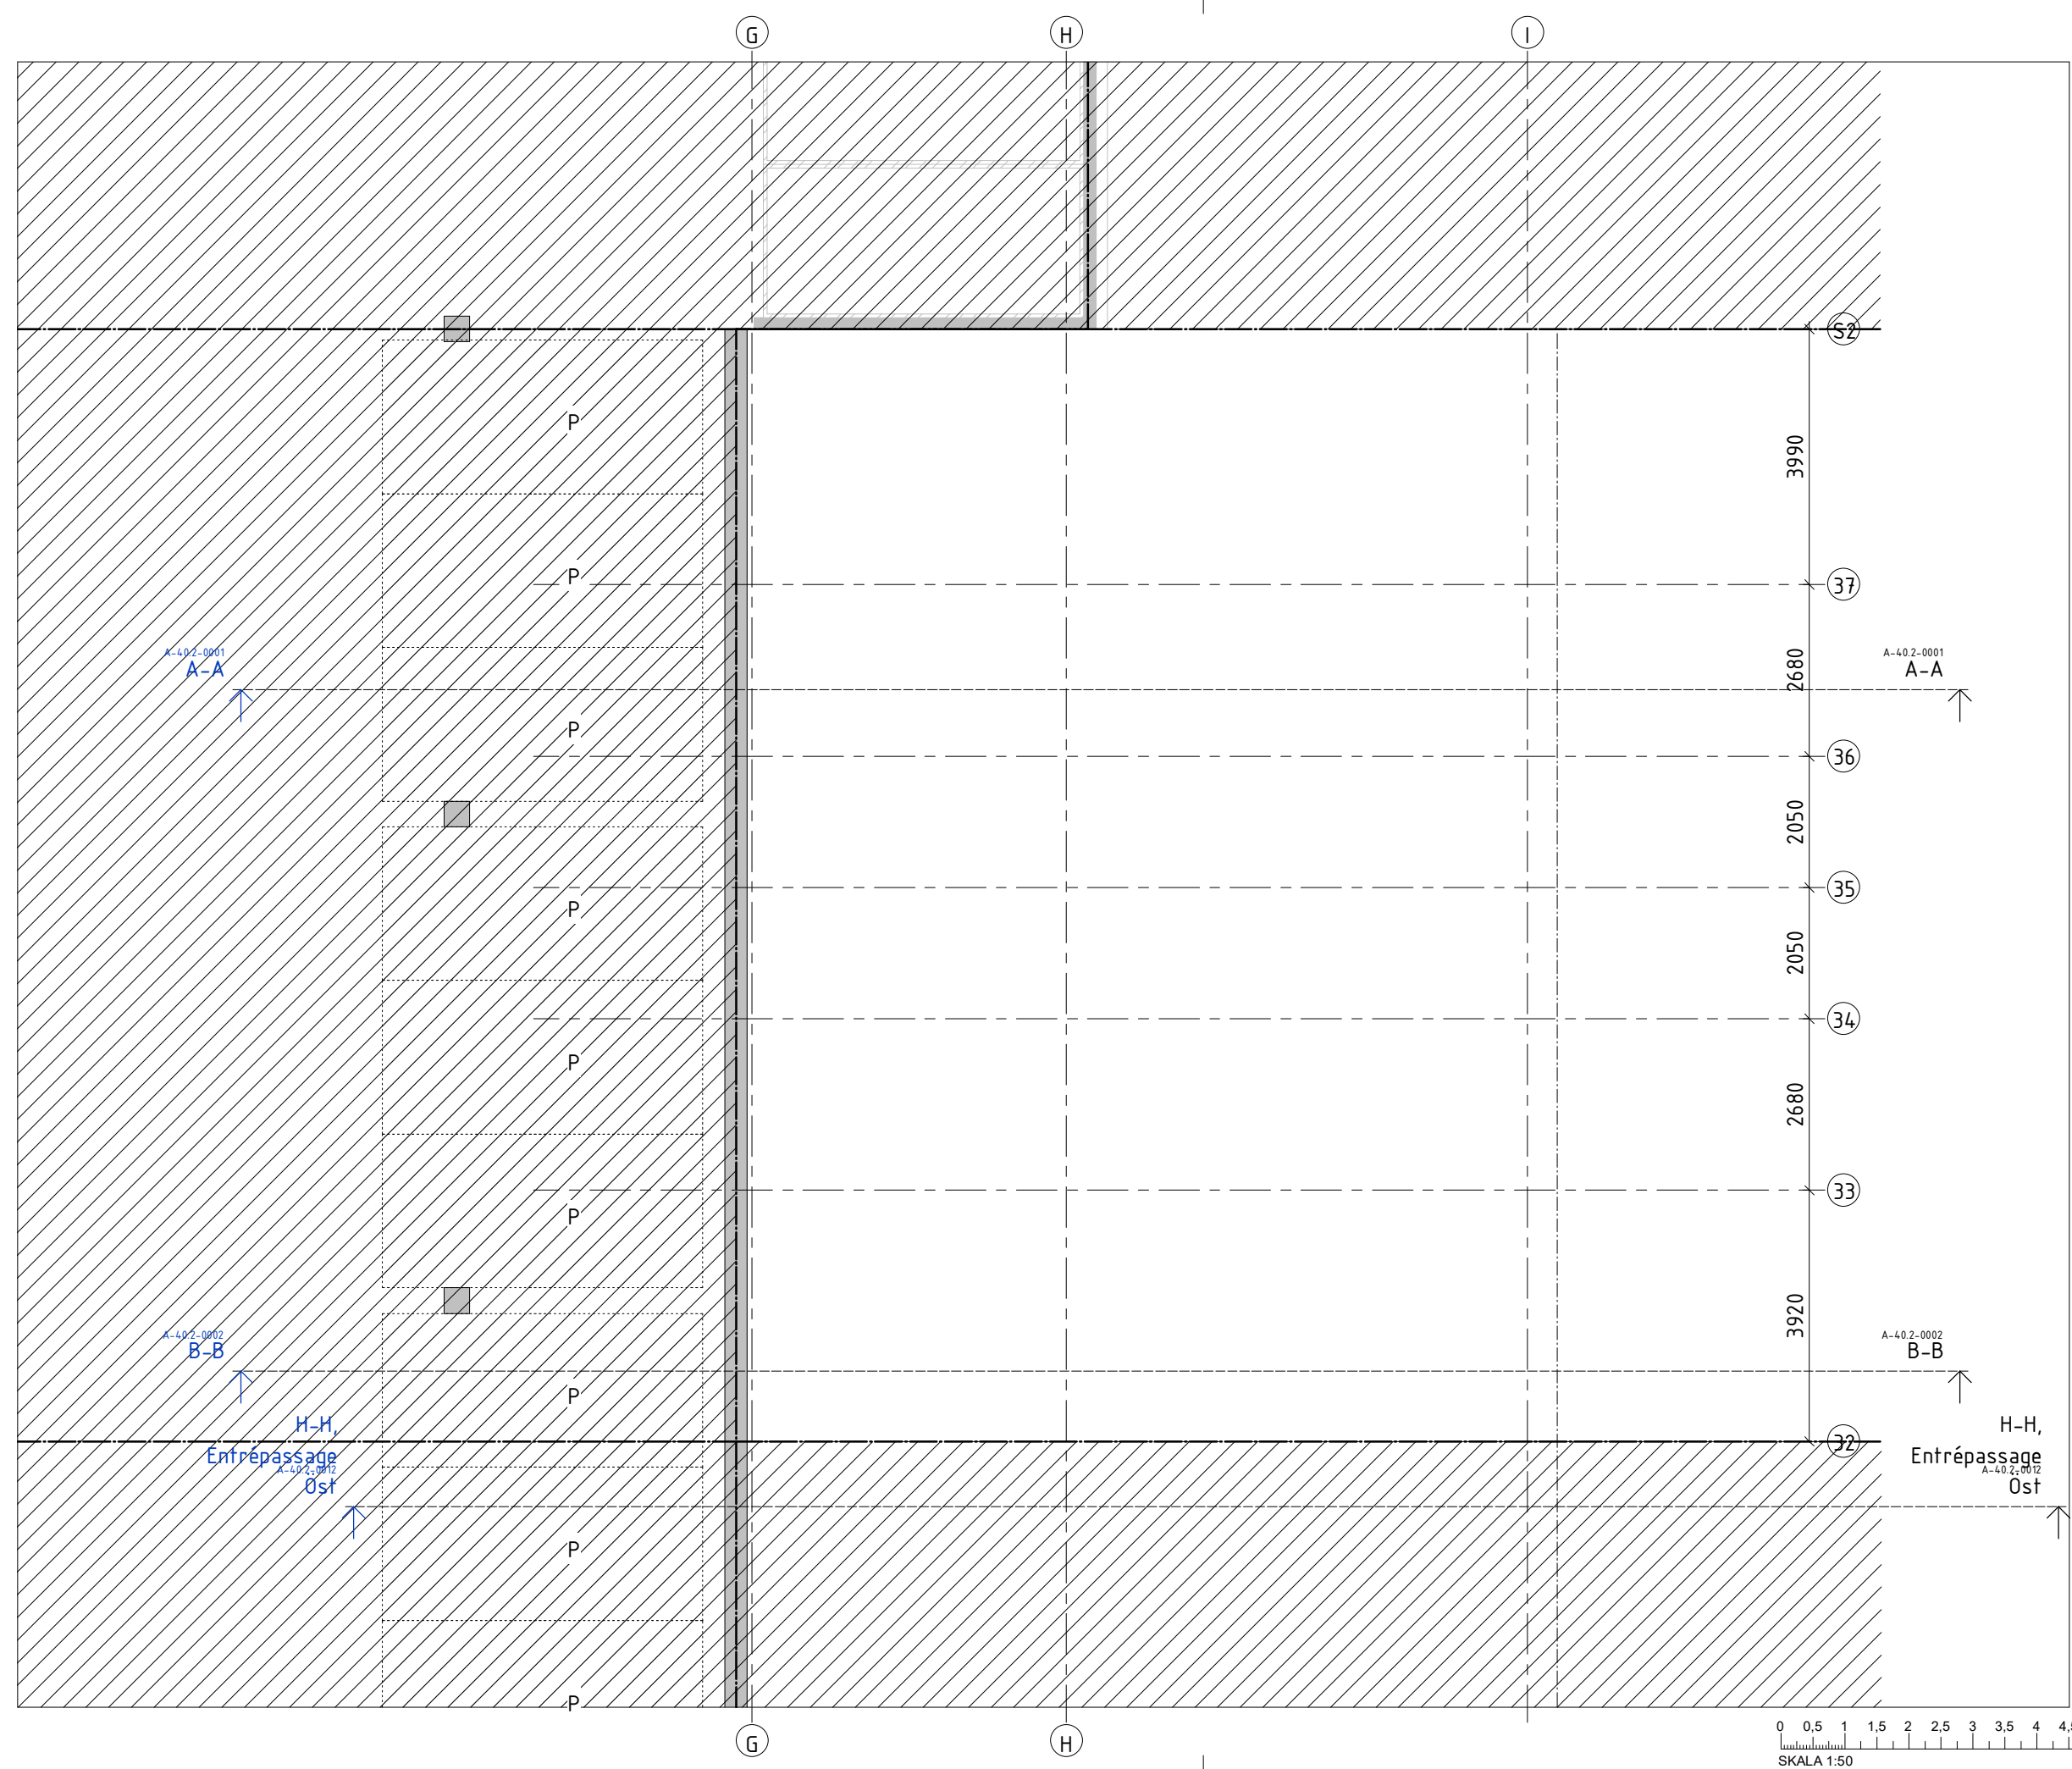

**FÖRKLARINGAR**  
 Alla mått anges i millimeter om ej annat anges. Mått kontrolleras innan tillverkning.

**HÄNVISNINGAR**

ÖVERSIKTSPLAN, VÅN 09: A-40.1-1009  
 RL1, RL2, CYKELSTÄLL: A-40.1-1109  
 GENERELLA FÖRKLARINGAR: A-40.1-1109  
 DÖRRAR, UPPSTÄLLNINGAR: A-43.5-0011 till A-43.5-0015

**INSTALLATIONER (E, V, W):**  
 E PLANER: E610-1-1709, E630-1-1709, E640-1-1709  
 W PLANER: W-50-1-1709

BET	ANT	ÄNDRINGEN AVSER	SEEN	DATUM
<b>RELATIONSHANDLING</b>				
<b>LUNDBYPARK KUBIK</b> Rambergsgården 74:2, Göteborg				
<b>SKANSKA</b>				
A	BORNS TEIN LYCKEFORS	ARKITEKTER AB	TEL: 031-280002	
K	INTEGRA ENGINEERING AB	TEL: 031-800000		
KP	CDVI AB	TEL: 031-800000		
E	REJERS SVERIGE AB	TEL: 0771-760000		
V	VVSMILJÖ AB	TEL: 031-764500		
W	VVSMILJÖ AB	TEL: 031-764500		
M	MARK	TEL: -		
UPPDRAG NR: 1219-01		RITAD AV: VST/ AET	HÄNSKÄMPLIGT: VST	
DATUM: 20.02.25		ANSVARIG: ALY		
NYBYGGNAD BOSTÄDER PLANRITNING, HUS 1, DEL 7, VÅN 09				
SKALA (A1)	NUMMER		BET	
1 : 50	A-40.1-1709			



**FÖRKLARINGAR**  
 Alla mått anges i millimeter om ej annat anges. Mått kontrolleras innan tillverkning.



P: Parkeringsplats  
 HPK: Parkering för rörelsehindrade

**HÄNVISNINGAR**  
 Översiktsplaner: A-40.1-1009

INSTALLATIONER (V, W):

W PLANER: W-50-3109


--- LINJETYP KONNEKTIONS LINJE UPPDATERAD

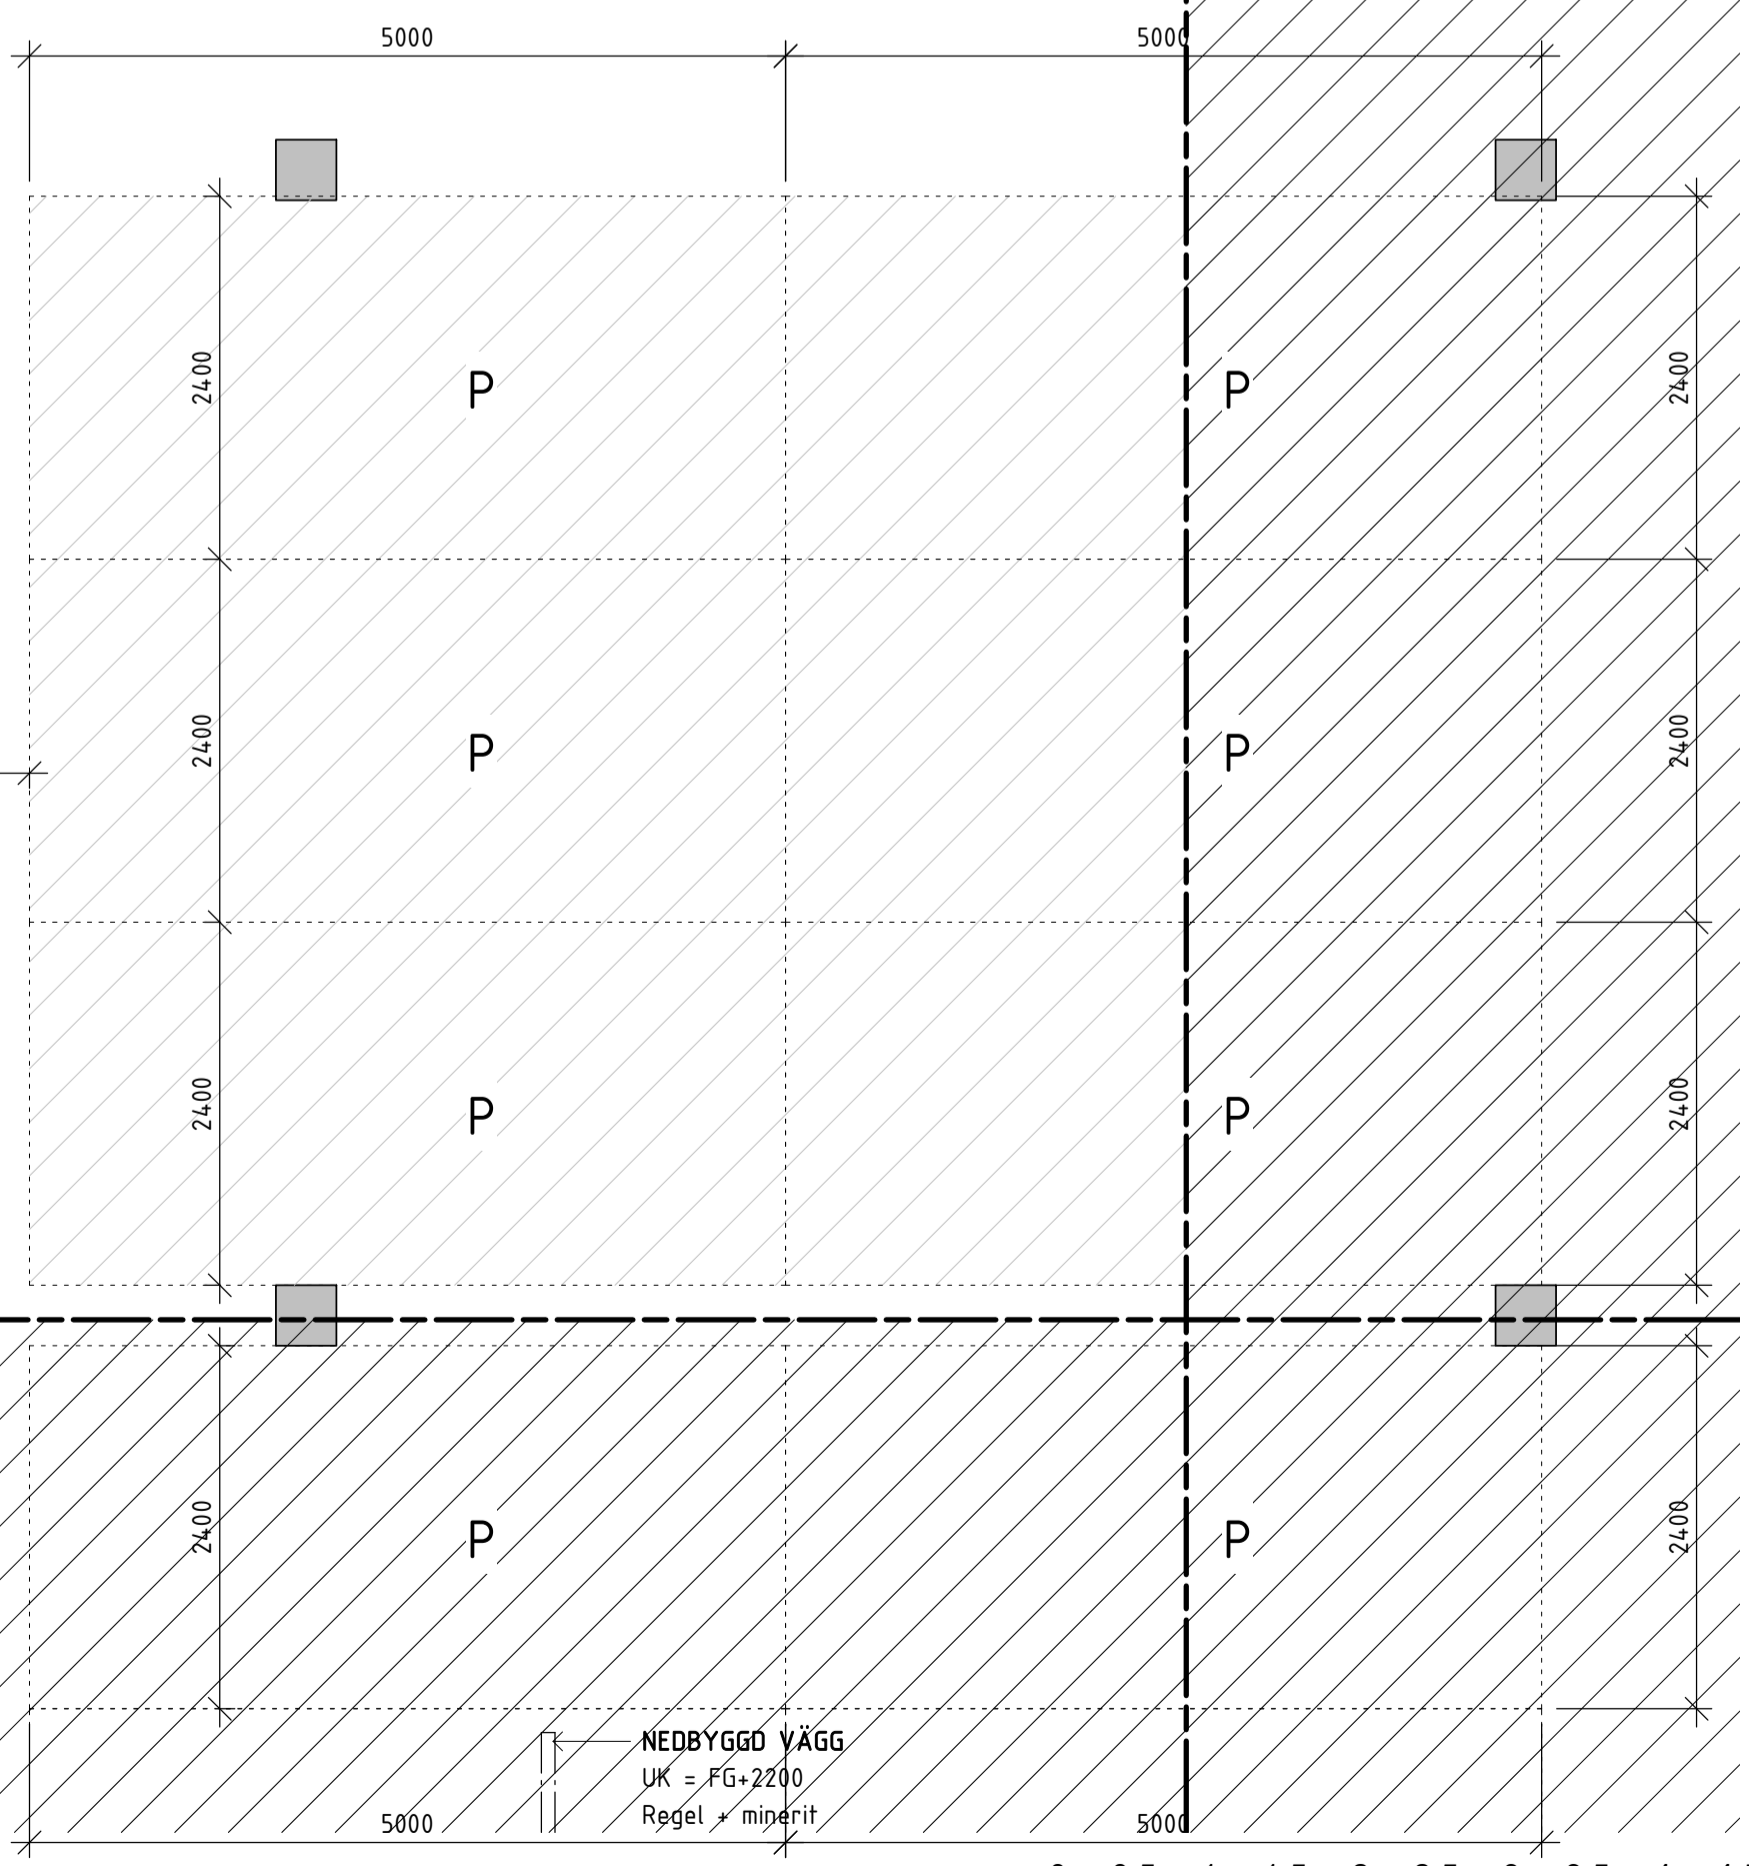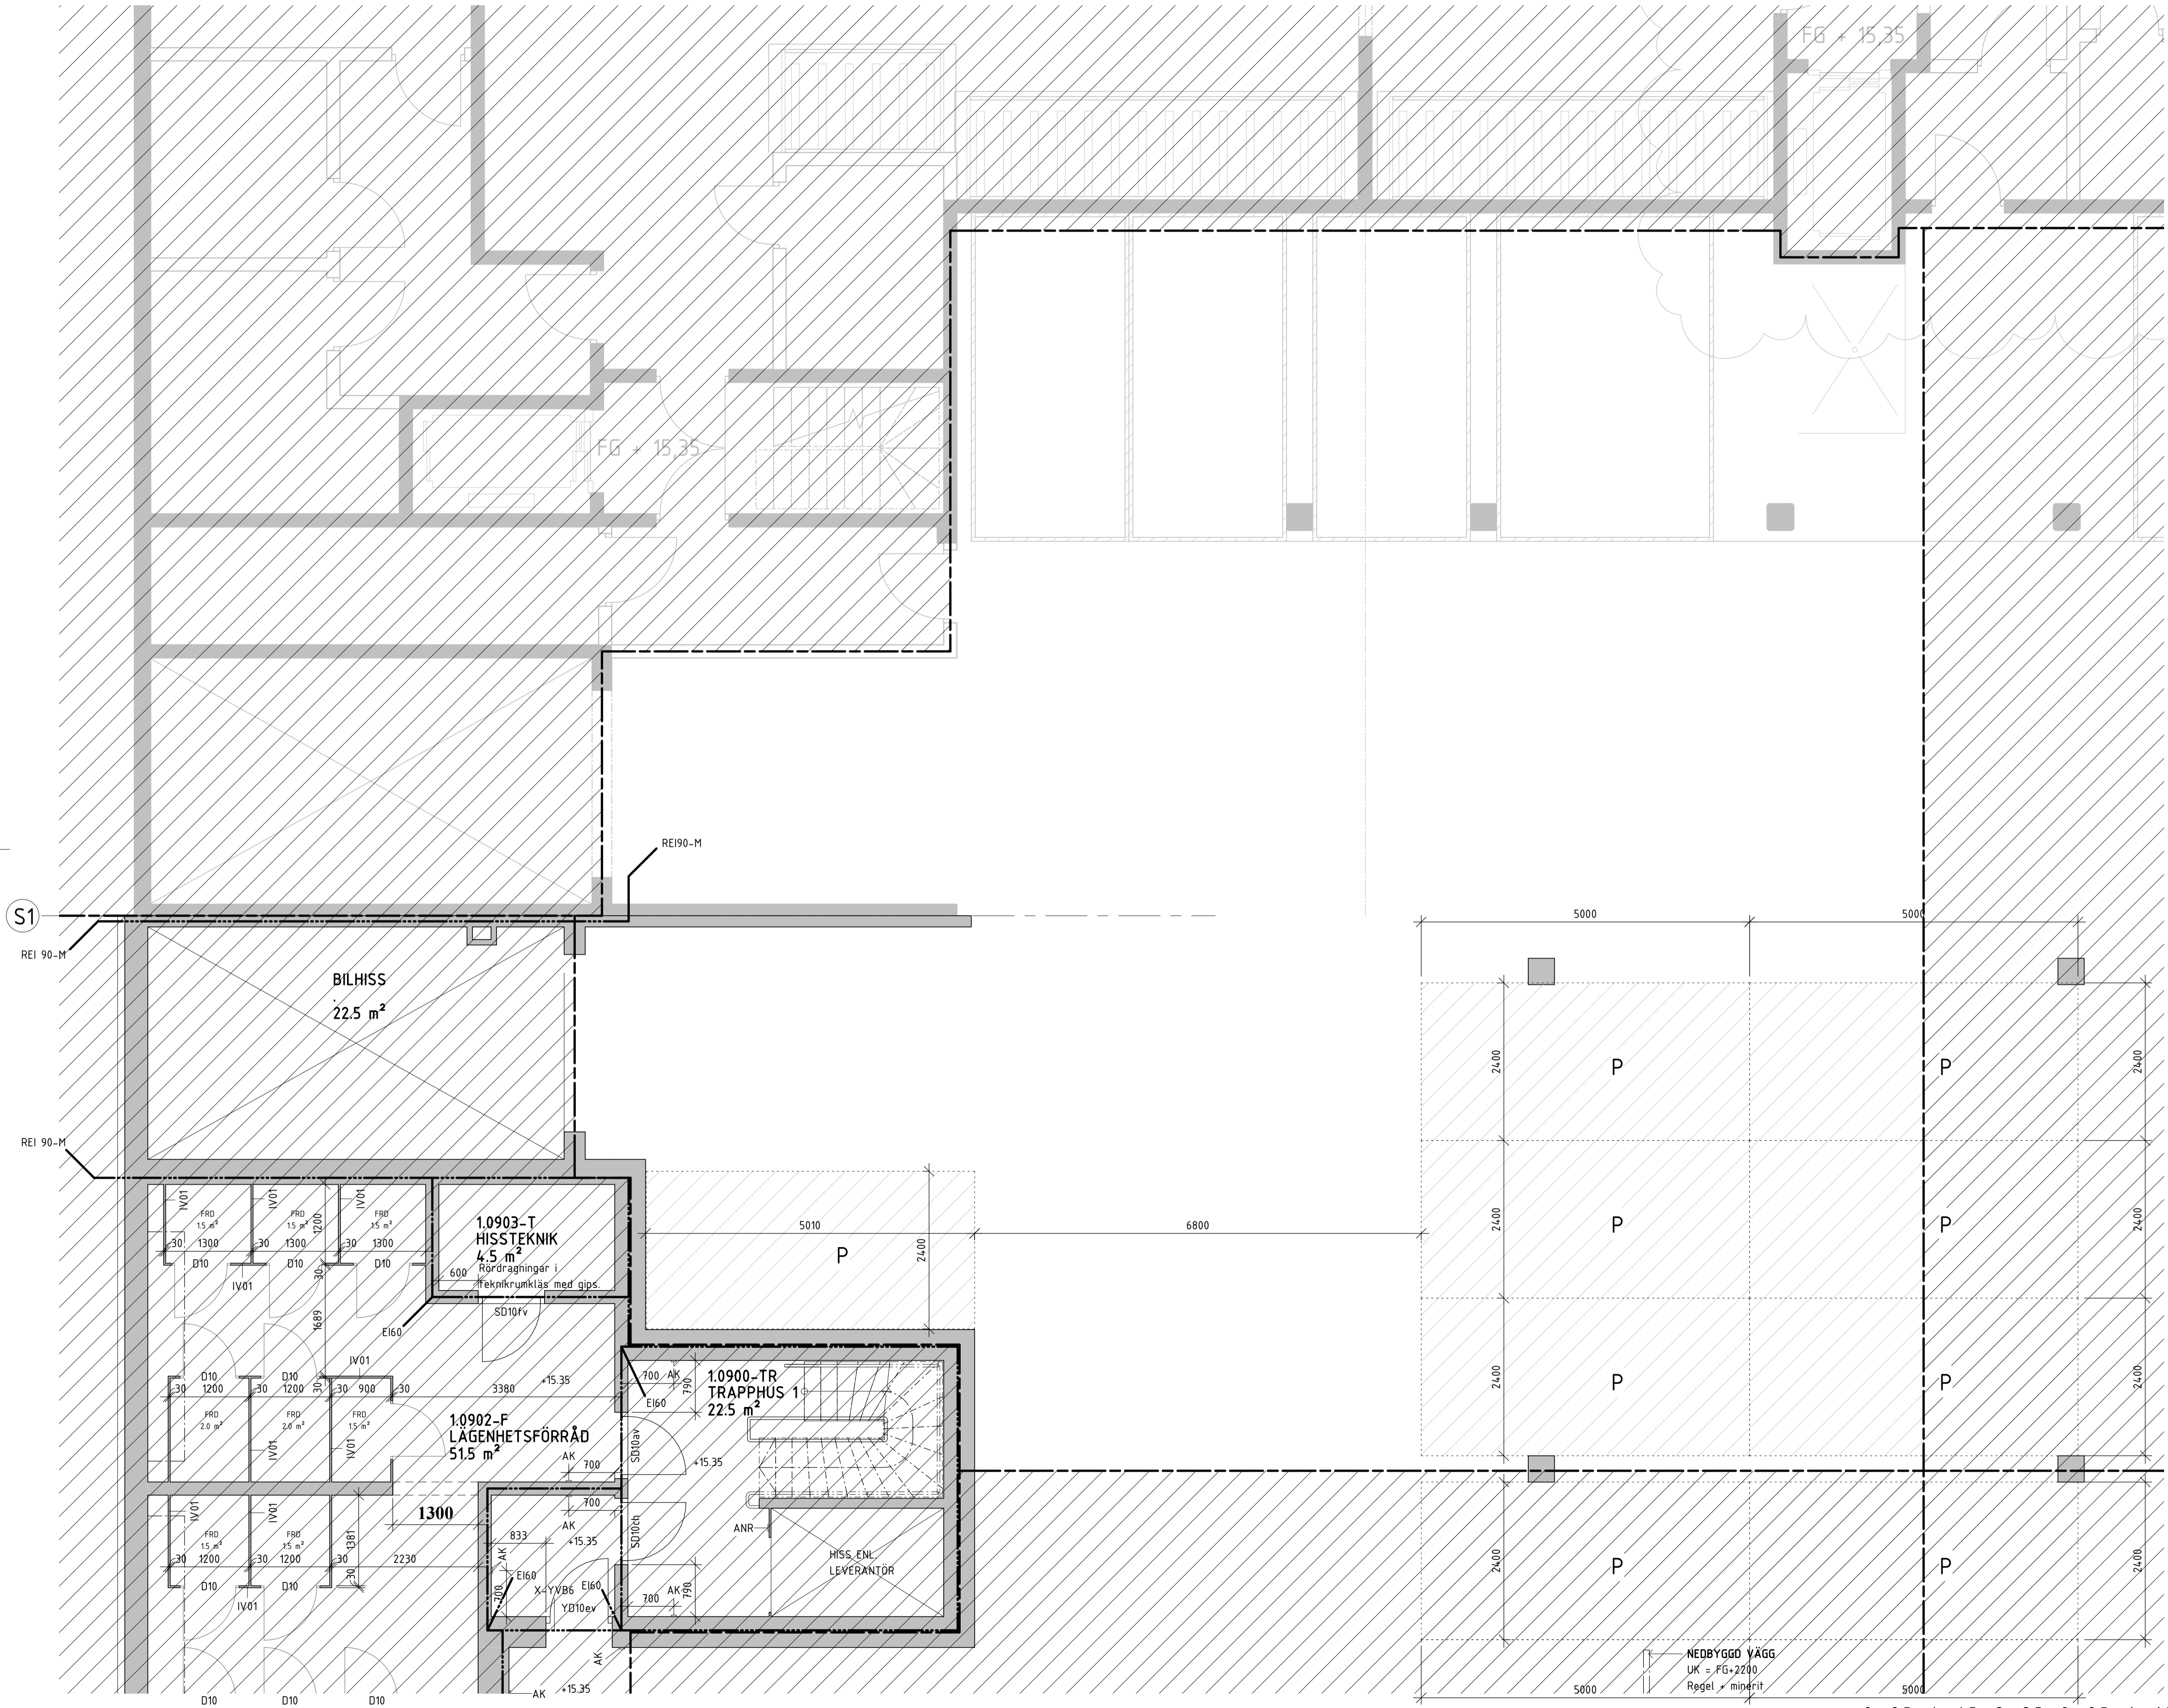

C:\Users\ergin\Documents\A-40-V01\_ECA\_erginRCD\9.rvt

A	ENL. PM-A01	23.03.07
BET	ANT	ANDRINGEN AVSER
<b>RELATIONSHANDLING</b>		
<b>LUNDBYPARK KUBIK</b> Rambergsgården 74:2, Göteborg		
<b>SKANSKA</b>		
A	BORNSTEIN LYCKEFORS ARKITEKTER AB	TEL 031-20042
K	INTEGRA ENGINEERING AB	TEL 031-925100
KP	CONI AB	TEL 031-491000
E	REJERS SVERIGE AB	TEL 0771-780000
V	VVSMILJÖ AB	TEL 031-764382
W	VVSMILJÖ AB	TEL 031-764382
M	MARK	TEL -
UPPDRAG NR	RITAD AV	HANDLAGGARE
1219.01	VST	VST
DATUM	ANSVARIG	
20.02.25	ALY	
NYBYGGNAD BOSTÄDER PLANRITNING, HUS 3, DEL 1, VÅN 09 GARAGE		
SKALA (A1)	NUMMER	BET
1 : 50	A-40.1-3109	A

C:\Users\tergin\Documents\A-40-V01\_ECA\_erginRCD\9.rvt

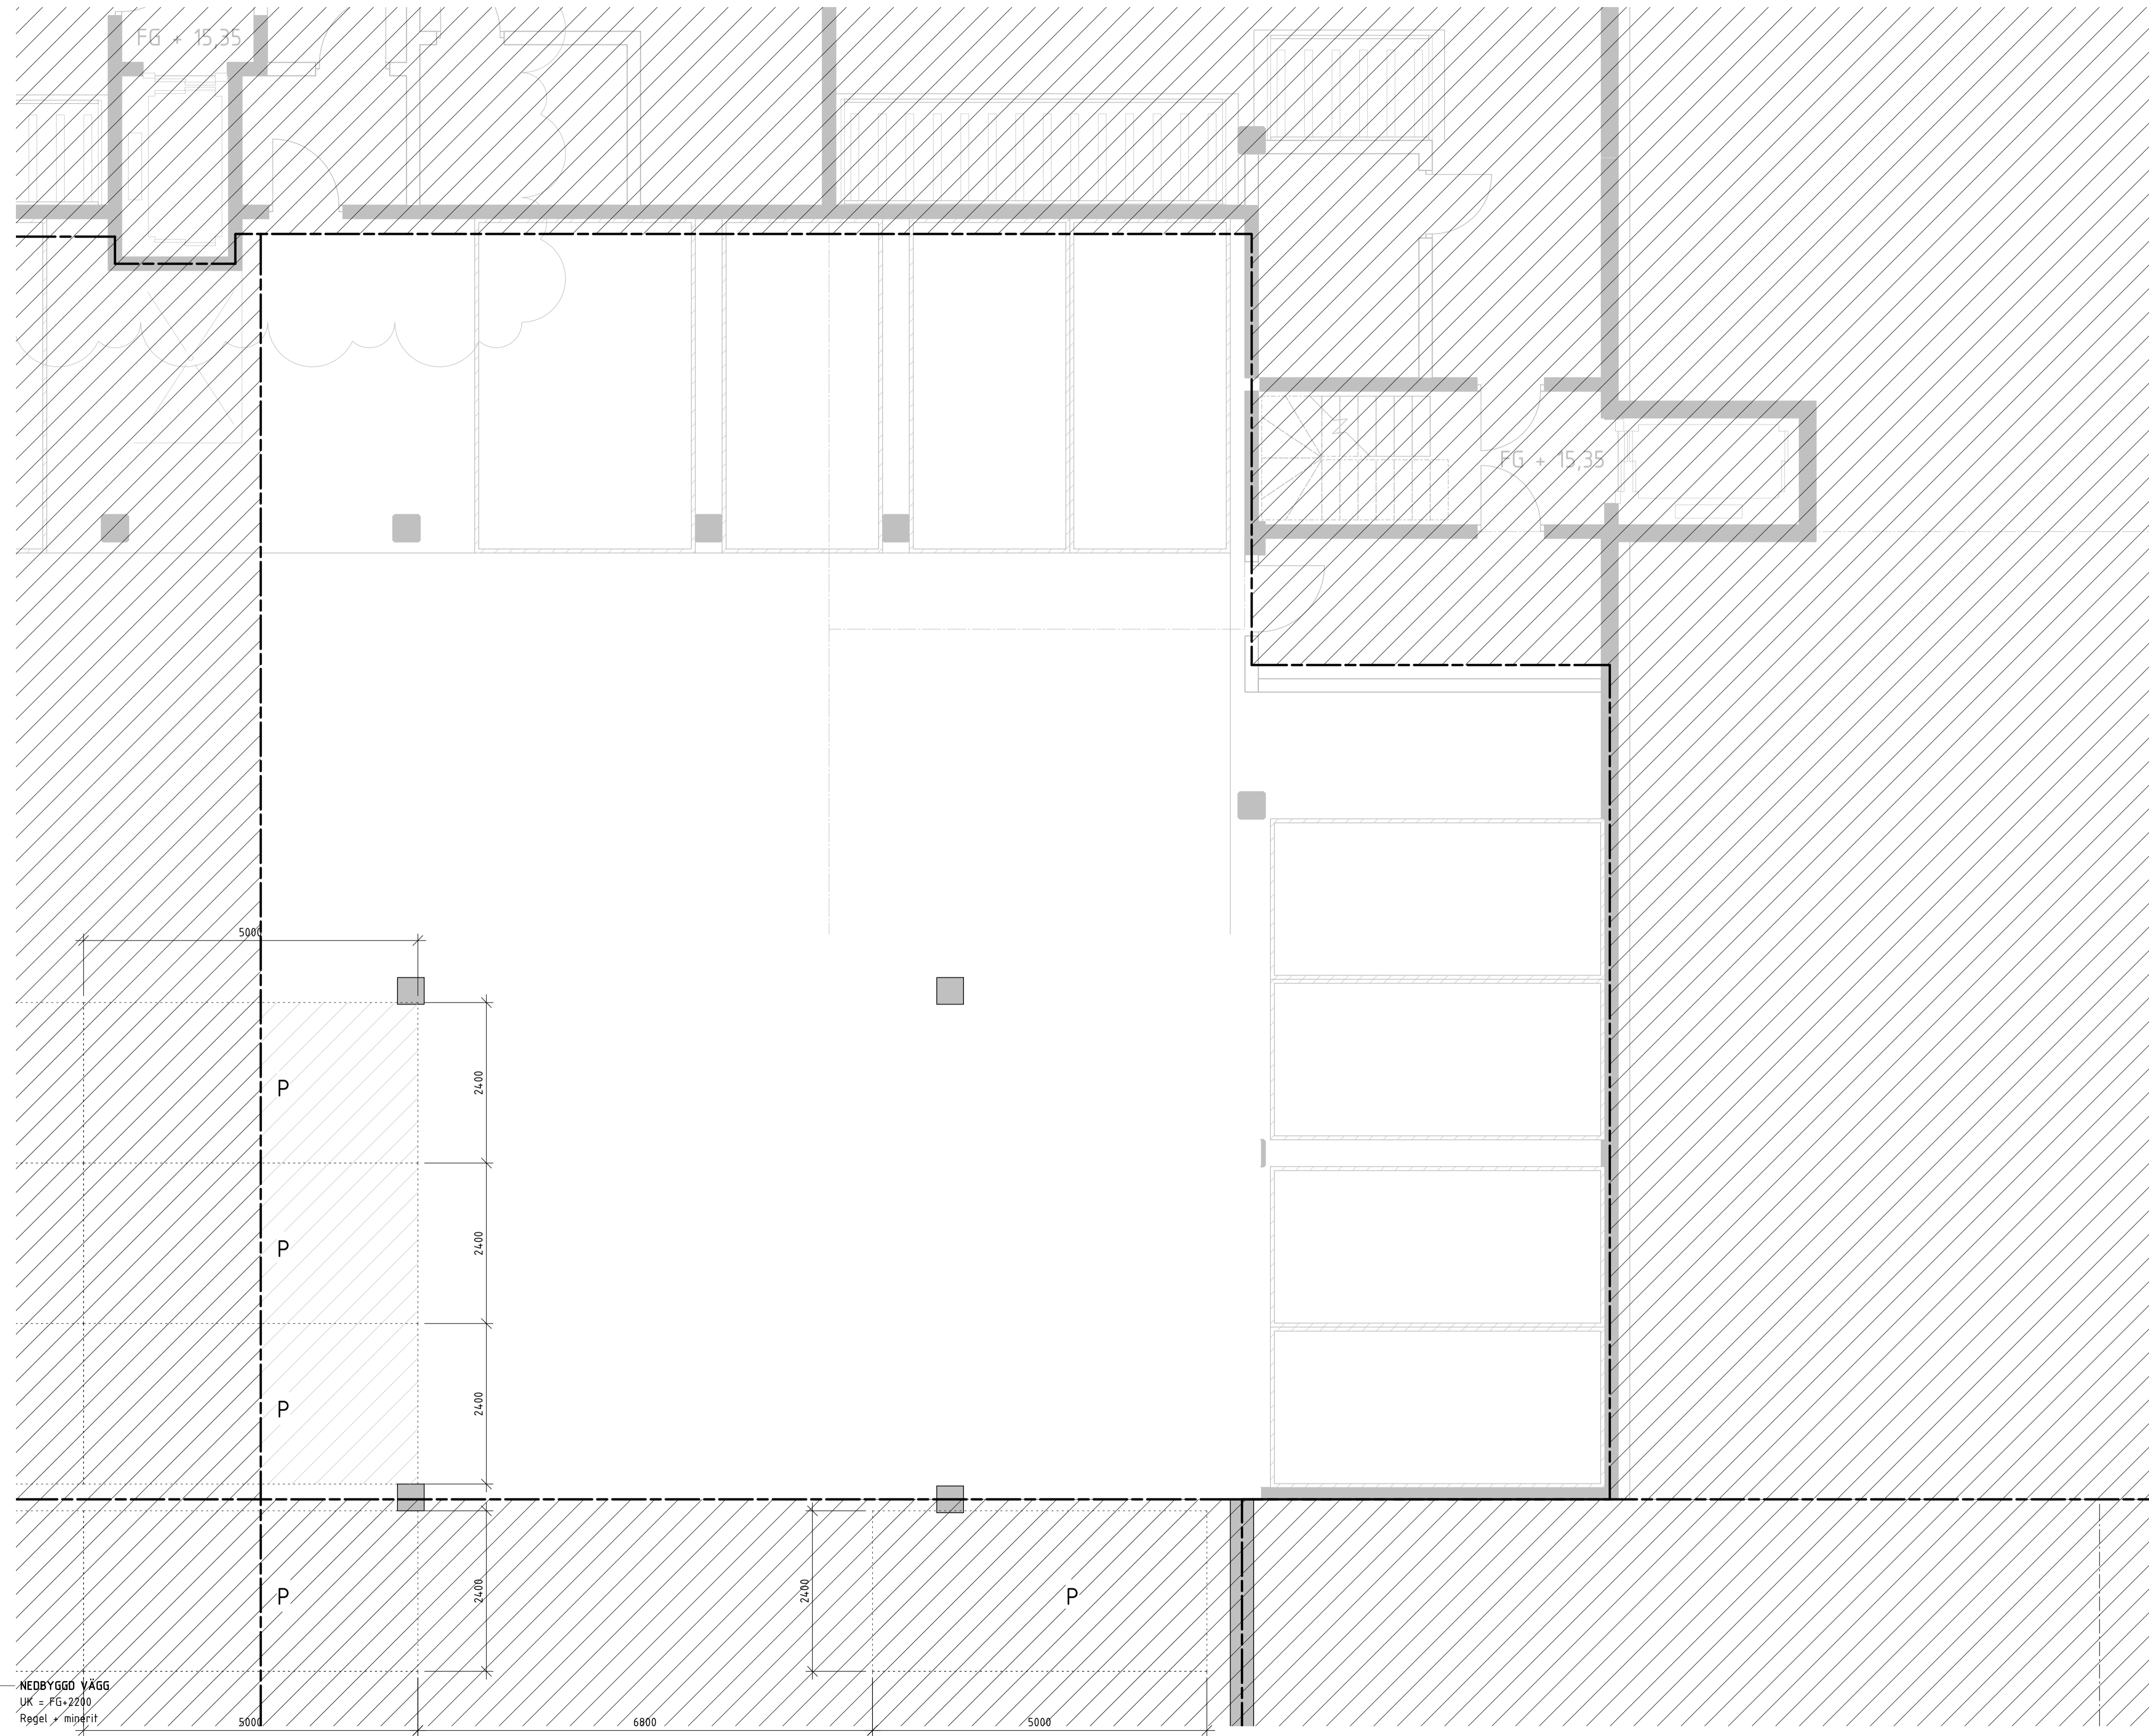

**FÖRKLARINGAR**  
 Alla mått anges i millimeter om ej annat anges. Mått kontrolleras innan tillverkning.


P: Parkeringsplats  
 HPK: Parkering för rörelsehindrade

**HÄNVISNINGAR**  
 Översiktsplaner: A-40.1-1009

--- LINJETYP KONNEKTIONS LINJE UPPDATERAD

BET	ANT	ÄNDRINGEN AVSER	SKEN	DATUM
A		ENL. PM-A01		23.03.07

**RELATIONSHANDLING**

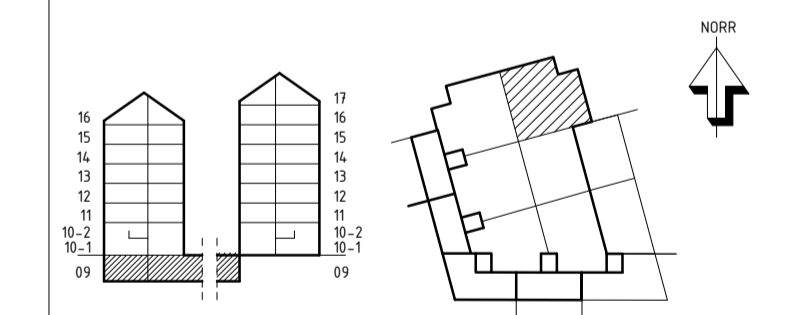

**LUNDBYPARK KUBIK**  
 Rambergsstaden 74:2, Göteborg




A	BÖRNSTEIN LYCKEFORS ARKITEKTER AB	TEL 031-20042
K	INTEGRA ENGINEERING AB	TEL 031-925100
KP	LOW AB	TEL 031-930100
E	REJLERS SVERIGE AB	TEL 0791-780000
V	VVSMILJÖ AB	TEL 031-764302
W	VVSMILJÖ AB	TEL 031-764302
M	MARK	TEL -

UPPDRAG NR 1219-01  
 DATUM 20.02.25

RITAD AV VST  
 ANSVÄRIG ALY

HANDLÄGGARE VST

NYBYGGNAD BOSTÄDER  
 PLANRITNING, HUS 3, DEL 2, VÅN 09  
 GARAGE

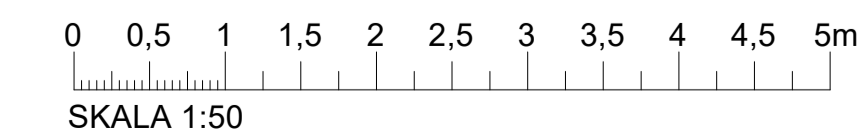

SKALA (A1) NUMMER BET  
**1 : 50 A-40.1-3209 A**

**FÖRKLARINGAR**  
Alla mått anges i millimeter om ej annat anges. Mått kontrolleras innan tillverkning.

P: Parkeringsplats  
HPK: Parkering för rörelsehindrade

**HÄNVISNINGAR**  
Översiktsplaner: A-40.1-1009

**INSTALLATIONER (V, W):**

V PLANER: V-57-1-3309  
W PLANER: W-50-1-3309

--- LINJETYP KONNEKTIONSLINJE UPPDATERAD


A-40.2-0001  
A-A

A-40.2-0001  
A-A

A-40.2-0002  
B-B


A-40.2-0002  
B-B

C:\Users\ergin\Documents\A-40-V01\_ECA\_erginRCD\9.rvt  
2023-03-07 16:39:43

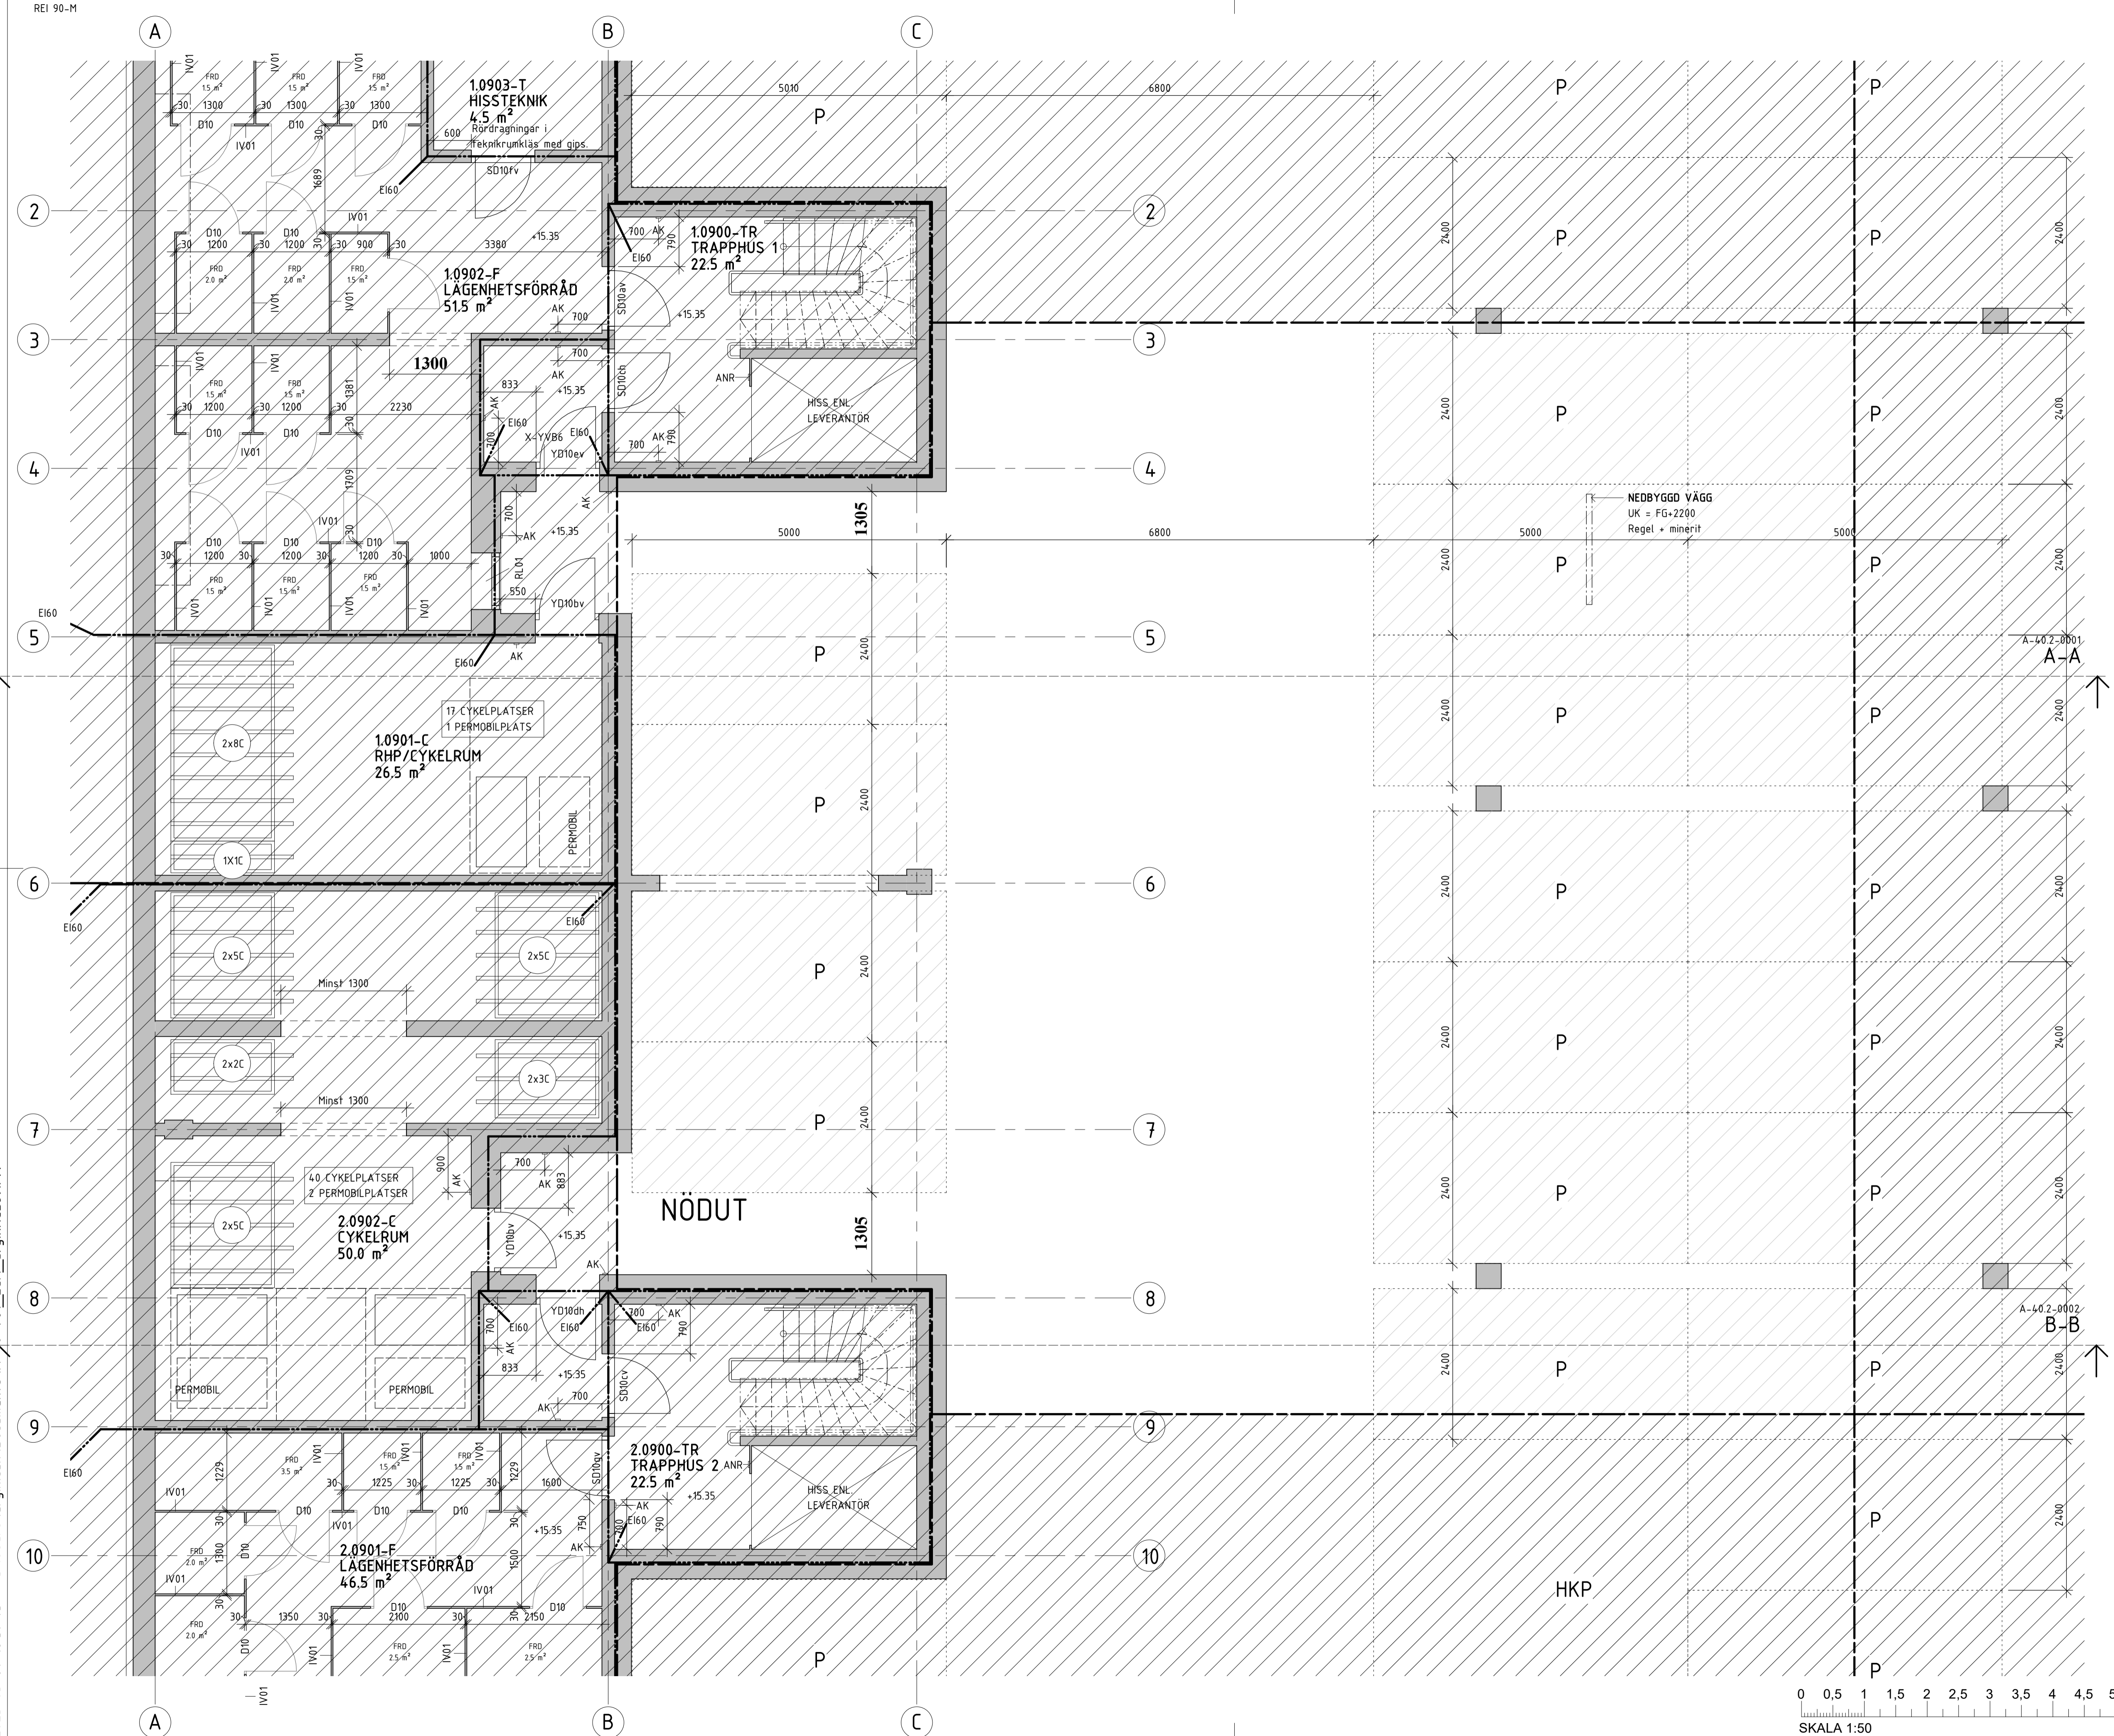

BET	ANT	ÄNDRINGEN AVSER	SKEN	DATUM
A		ENL. PM-A01		23.03.07

**RELATIONSHANDLING**

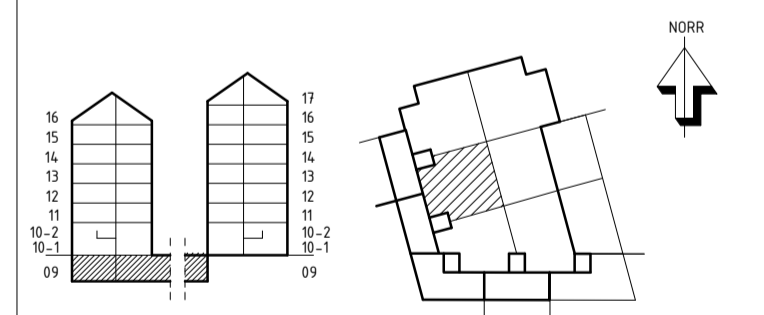

**LUNDBYPARK KUBIK**  
Rambergssåden 74:2, Göteborg



A	BORNSTEIN LYCKEFORS ARKITEKTER AB	TEL: 031-20042
K	INTEGRA ENGINEERING AB	TEL: 031-925100
KP	CONI AB	TEL: 031-934000
E	REJERS SVERIGE AB	TEL: 0771-76000
V	VVSMILJÖ AB	TEL: 031-764302
W	VVSMILJÖ AB	TEL: 031-764302
M	MARK	TEL: -

UPPDRAG NR: 1219-01  
DATUM: 20.02.25  
RITAD AV: VST  
ANSVARIG: ALY  
HANDLÄGGARE: VST  
NYBYGGNAD BOSTÄDER  
PLANRITNING, HUS 3, DEL 3, VÅN 09  
GARAGE



SKALA (A1) NUMMER BET  
1 : 50 A-40.1-3309 A

**FÖRKLARINGAR**  
 Alla mått anges i millimeter om ej annat anges. Mått kontrolleras innan tillverkning.

P: Parkeringsplats  
 HPK: Parkering för rörelsehindrade

**HÄNVISNINGAR**  
 Översiktsplaner: A-40.1-1009

**INSTALLATIONER (V, W):**  
 W PLANER: W-50-1-3409

--- LINJETYP KONNEKTIONS LINJE UPPDATERAD


A-40.2-0001  
 A-A

A-40.2-0001  
 A-A

A-40.2-0002  
 B-B


A-40.2-0002  
 B-B

2023-03-07 16:39:46 C:\Users\tergin\can\Documents\A-40-V01\_ECA\_erginRCD\9.rvt

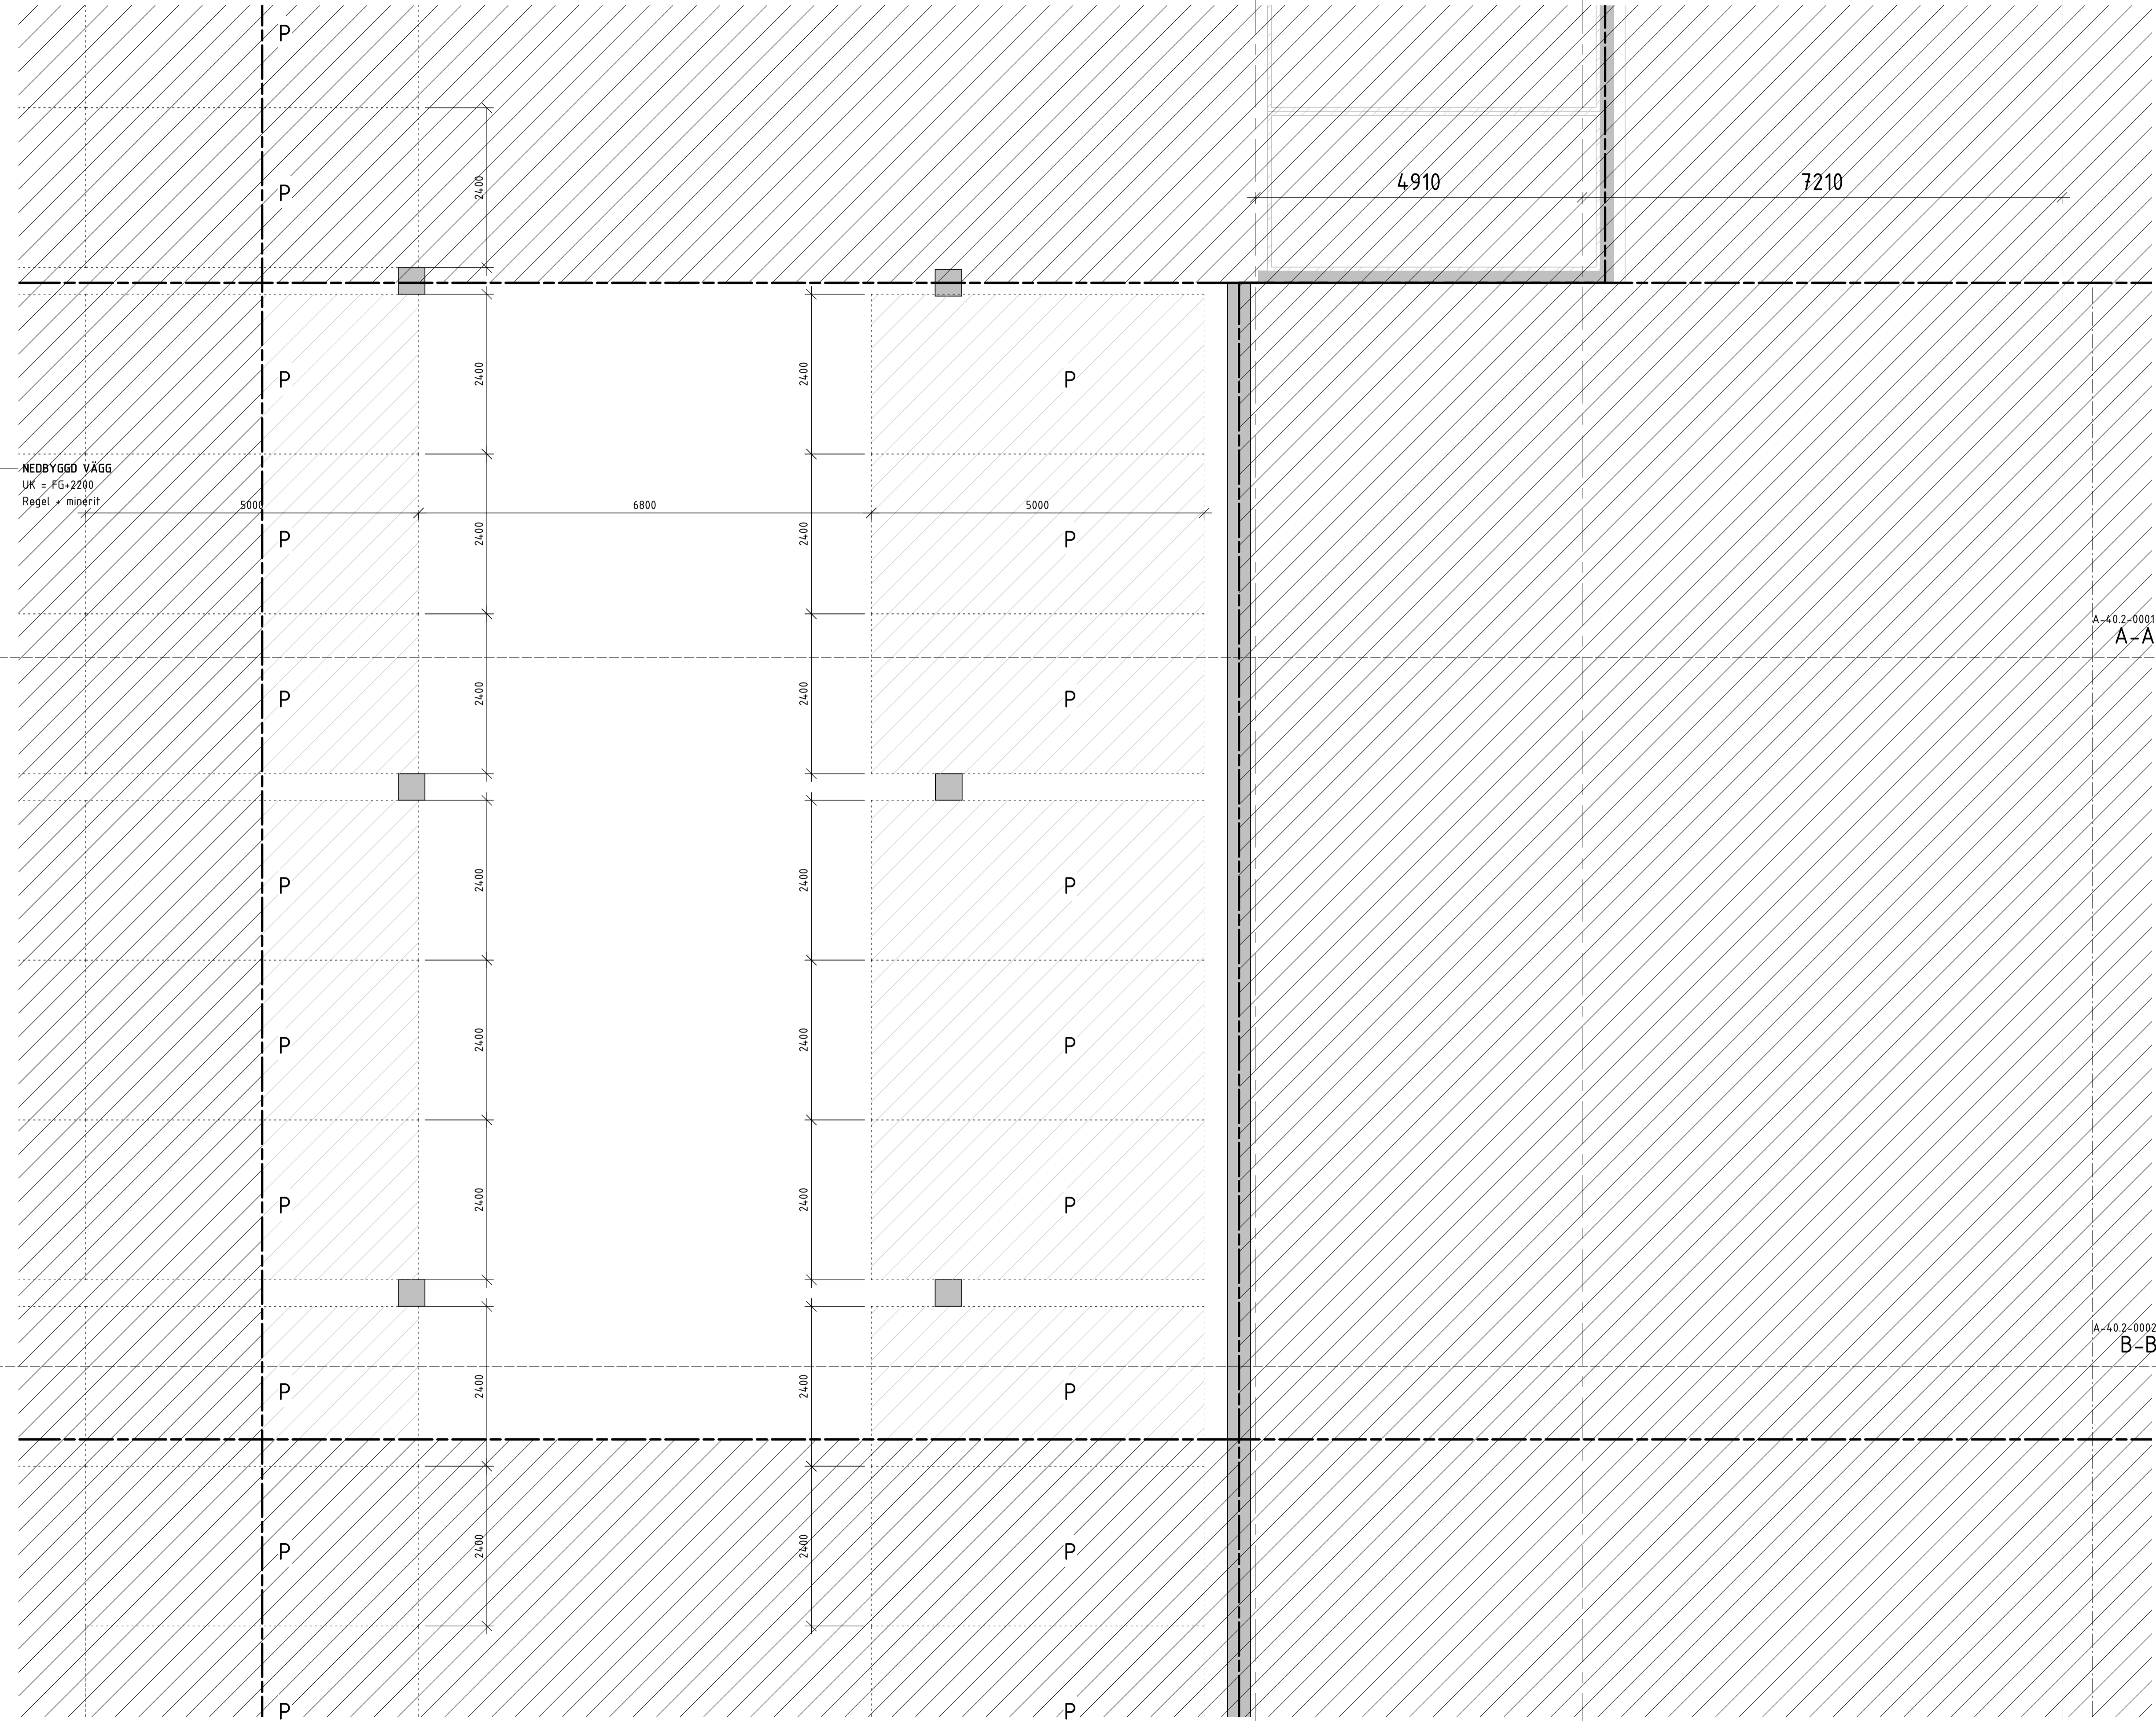

A	ENL. PM-A01	23.03.07
BET	ANT	ANDRINGEN AVSER
		SKEN
		DATUM

**RELATIONSHANDLING**

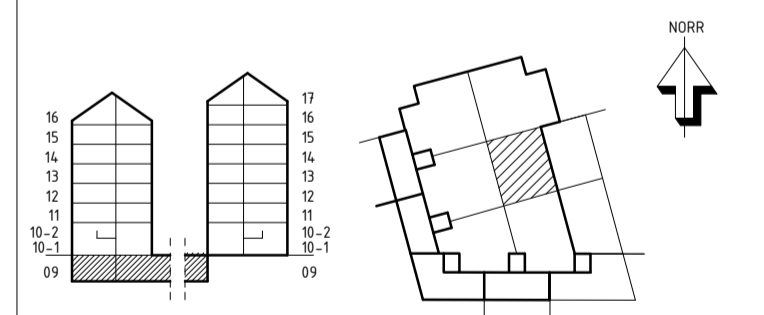

**LUNDBYPARK KUBIK**  
 Rambergsstaden 74:2, Göteborg



A	BÖRNSTEIN LYCKEFORS ARKITEKTER AB	TEL: 031-20042
K	INTEGRA ENGINEERING AB	TEL: 031-925100
KP	CONI AB	TEL: 031-494000
E	REJLERS SVERIGE AB	TEL: 0791-780000
V	VVSMILJÖ AB	TEL: 031-764302
W	VVSMILJÖ AB	TEL: 031-764302
M	MARK	TEL: -

UPPDRAG NR: 1219-01  
 DATUM: 20.02.25  
 RITAD AV: VST  
 ANSVÄRIG: ALY  
 HANDLÄGGARE: VST  
 NYBYGGNAD BOSTÄDER  
 PLANRITNING, HUS 3, DEL 4, VÅN 09  
 GARAGE

SKALA (A1): 1 : 50  
 NUMMER: A-40.1-3409  
 BET: A

A-40.2-0002  
B-B

A-40.2-0002  
B-B

**FÖRKLARINGAR**  
Alla mått anges i millimeter om ej annat anges. Mått kontrolleras innan tillverkning.

P: Parkeringsplats  
HPK: Parkering för rörelsehindrade

**HÄNVISNINGAR**  
Översiktsplaner: A-40.1-1009

**INSTALLATIONER (V, W):**

V PLANER: V-57-1-3509  
W PLANER: W-50-1-3509


--- LINJETYP KONNEKTIONSLINJE UPPDATERAD

C:\Users\tergin\can\Documents\A-40-V01\_ECA\_erginRCD\9.rvt  
2023-03-07 16:39:50



A	ENL. PM-A01	23.03.07
BET	ANT	ANDRINGEN AVSER
		SKEN
		SDEN
		DATUM

**RELATIONSHANDLING**

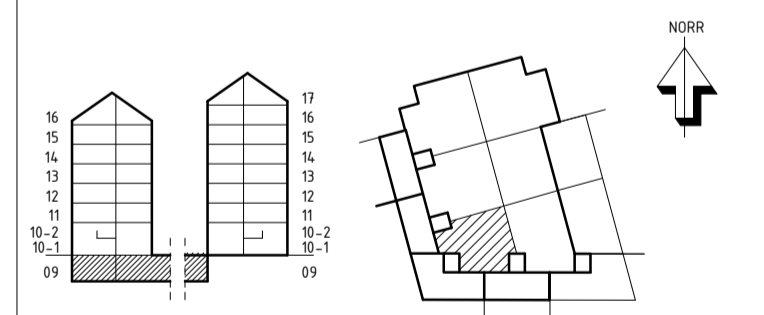


**LUNDBYPARK KUBIK**  
Rambergssåden 74:2, Göteborg



A	BÖRNSTEIN LYCKEFGÖRS ARKITEKTER AB	TEL: 031-200042
K	INTEGRA ENGINEERING AB	TEL: 031-925100
KP	CONI AB	TEL: 031-494000
E	REJLERS SVERIGE AB	TEL: 0771-760000
V	VVSMEJÖ AB	TEL: 031-764302
W	VVSMEJÖ AB	TEL: 031-764302
M	MARK	TEL: -

UPPDRAG NR	RITAD AV	HANDLAGGARE
1219:01	VST	VST
DATUM	ANSVARIG	
20.02.25	ALY	
NYBYGGNAD BOSTÄDER PLANRITNING, HUS 3, DEL 5, VÅN 09 GARAGE		

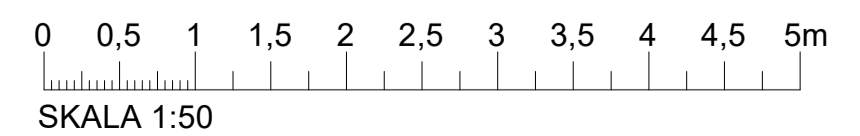

SKALA (A1)	NUMMER	BET
1 : 50	A-40.1-3509	A

A-40.2-0002  
B-B

A-40.2-0002  
B-B




**FÖRKLARINGAR**  
Alla mått anges i millimeter om ej annat anges. Mått kontrolleras innan tillverkning.

P: Parkeringsplats  
HPK: Parkering för rörelsehindrade

**HÄNVISNINGAR**  
Översiktsplaner: A-40.1-1009


**INSTALLATIONER (V, W):**  
W PLANER: W-50-1-3609

--- LINJETYP KONNEKTIONS LINJE UPPDATERAD

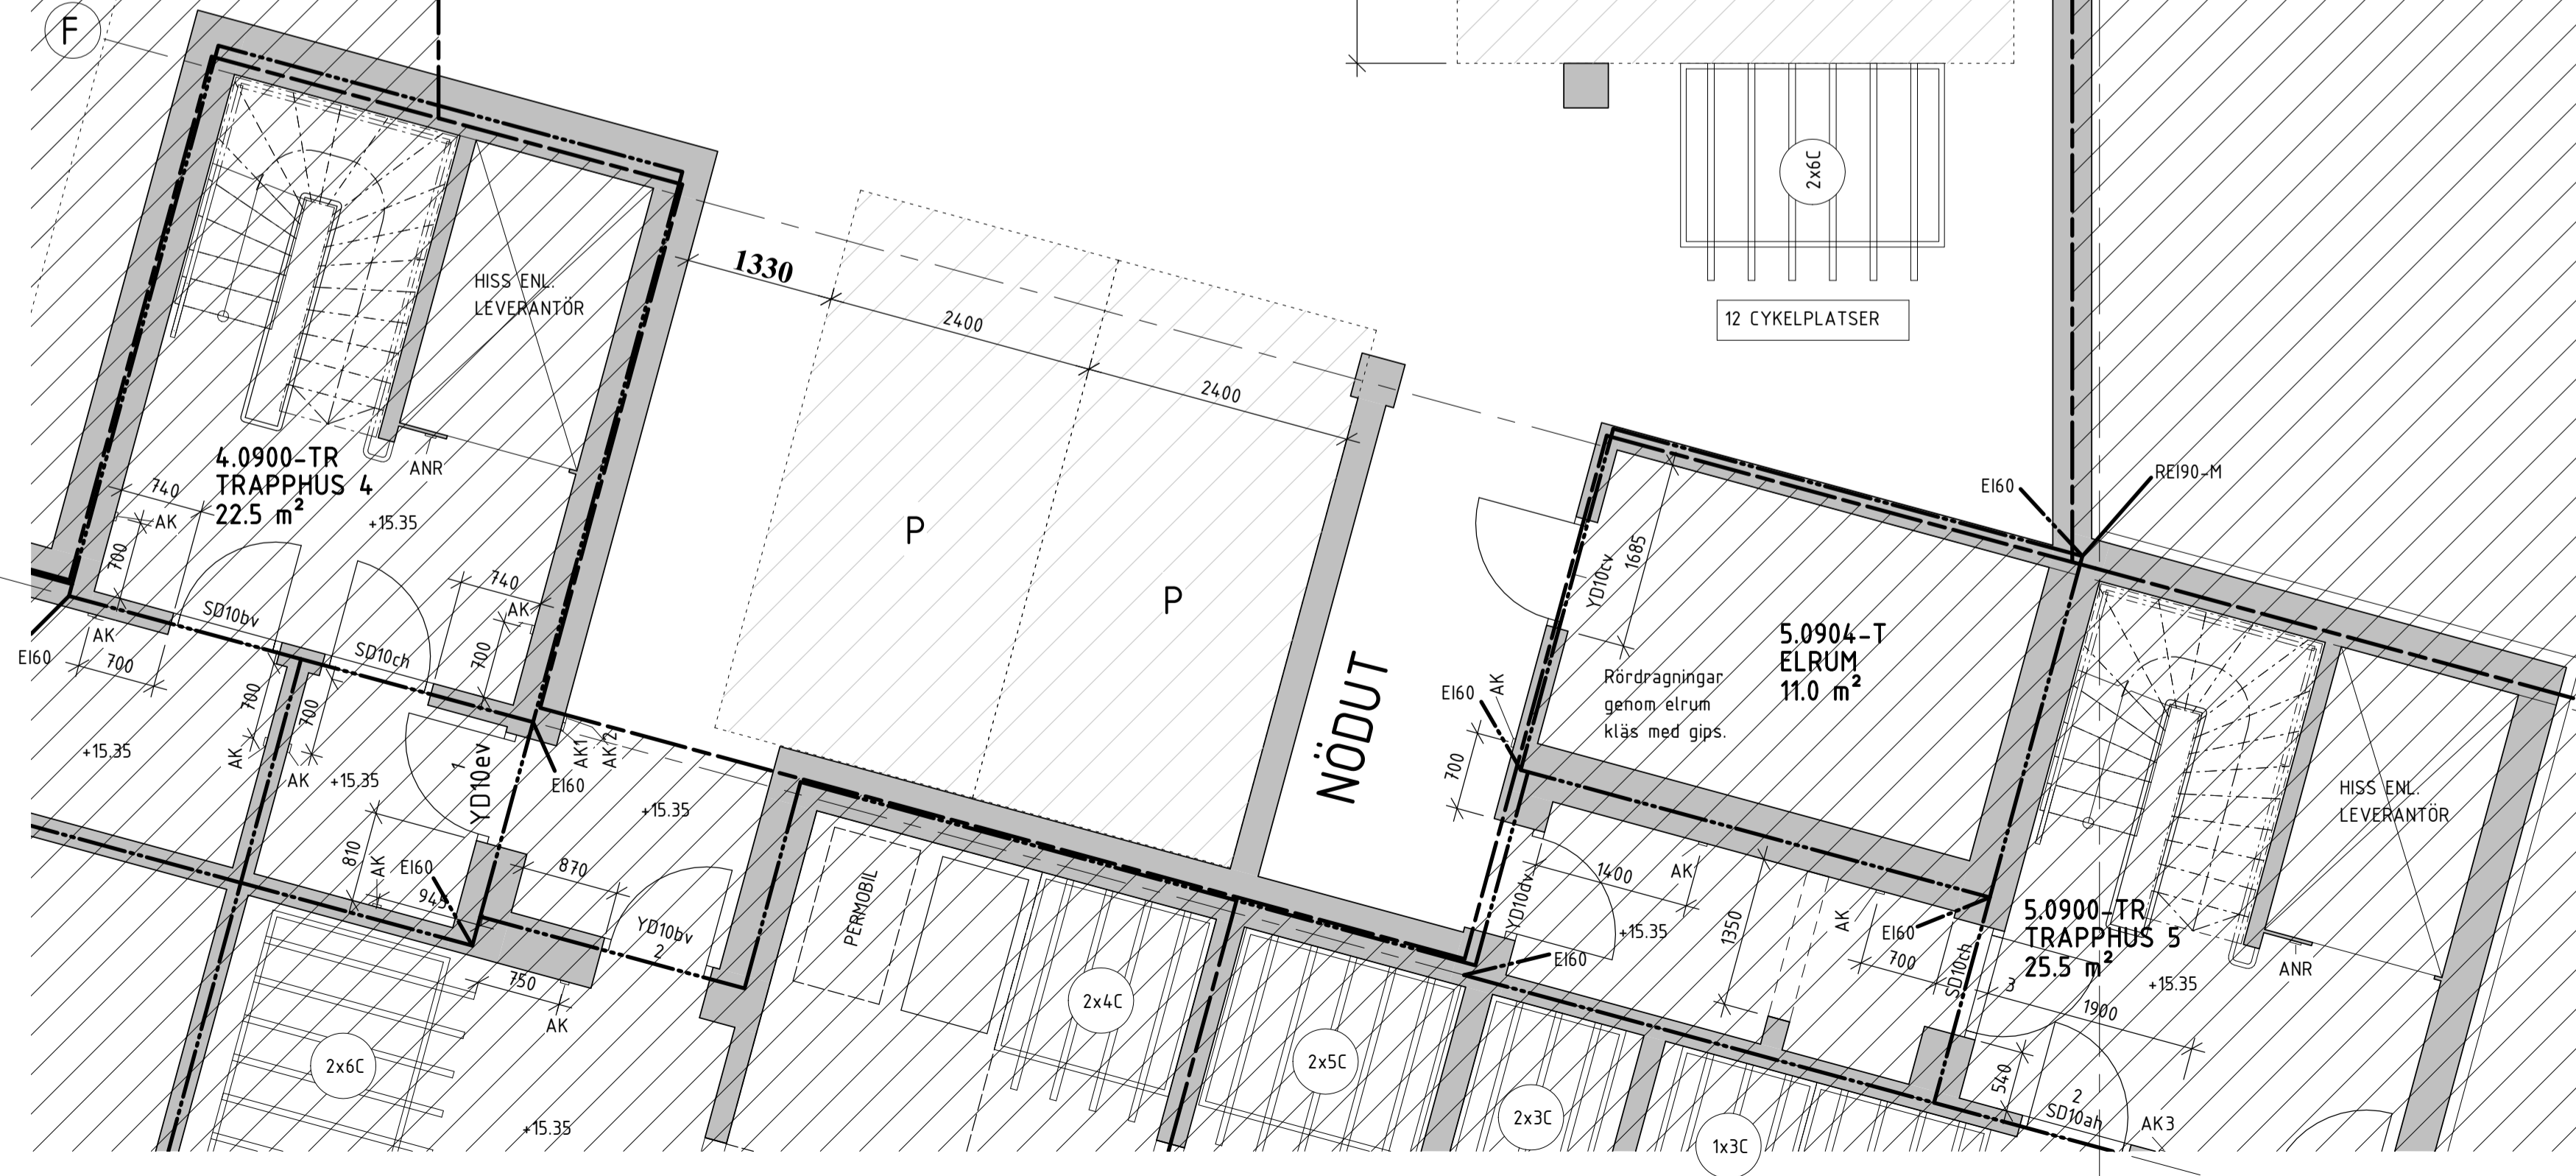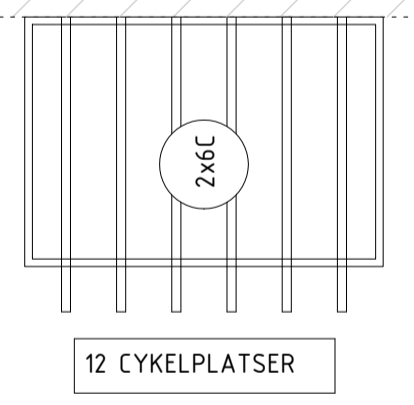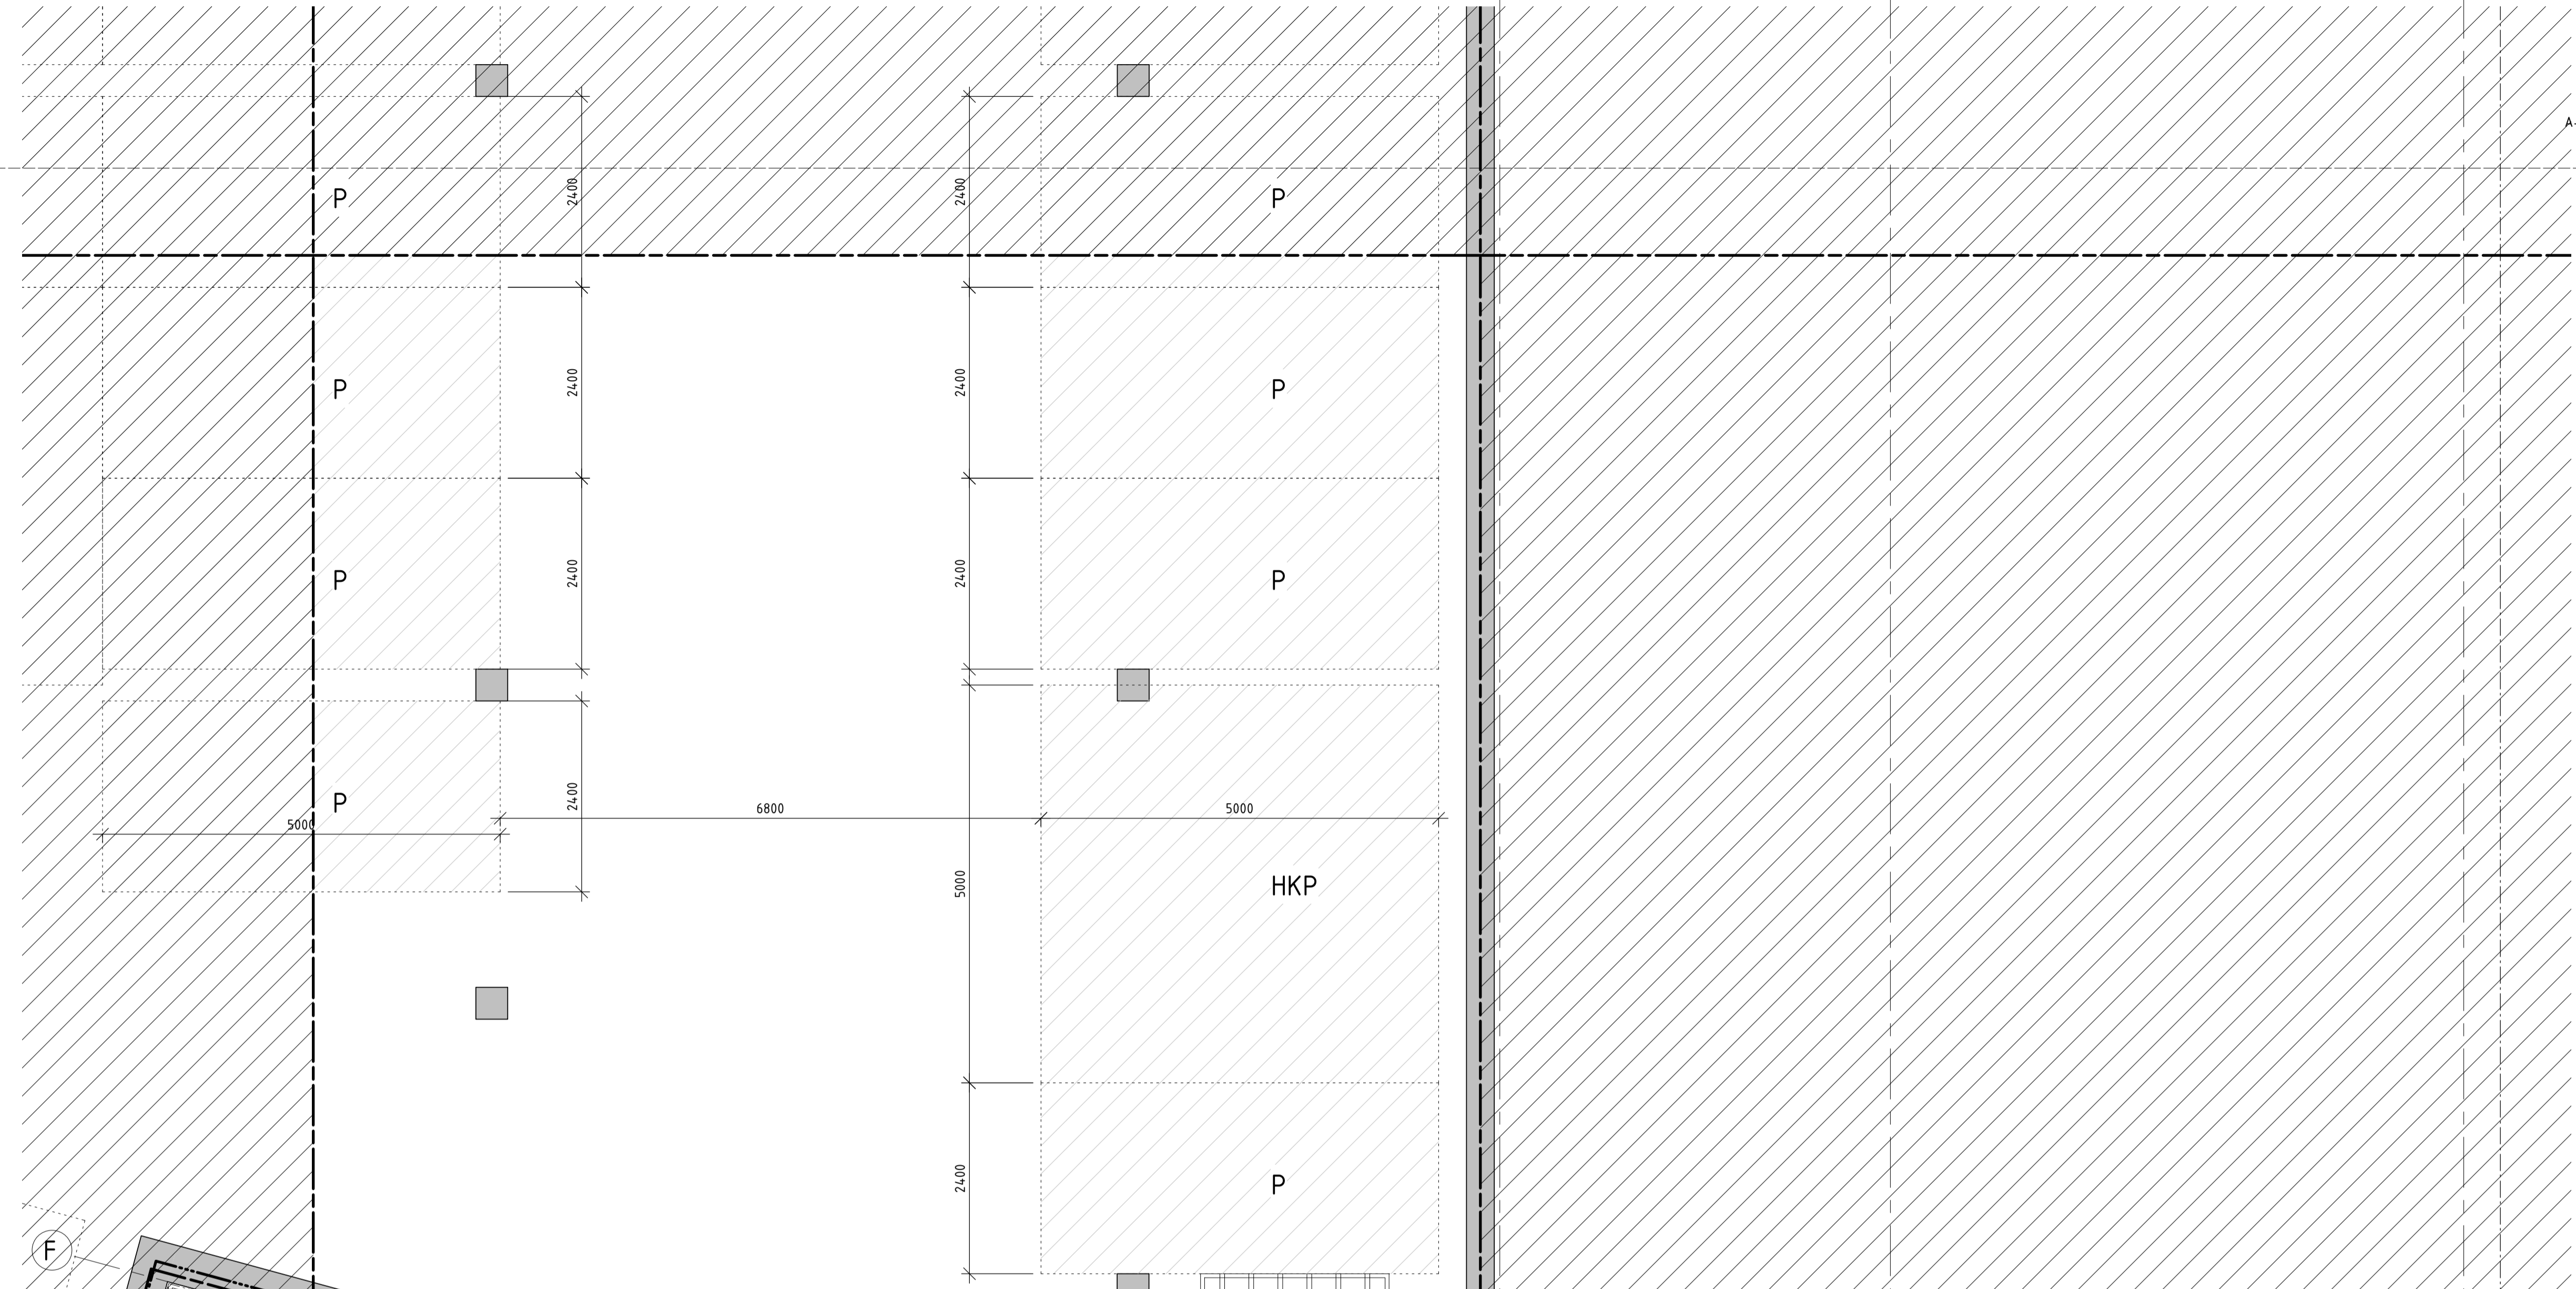

A	ENL. PM-A01	23.03.07
BET	ANT	ANDRINGEN AVSER
		SKEN
		DATA

**RELATIONSHANDLING**

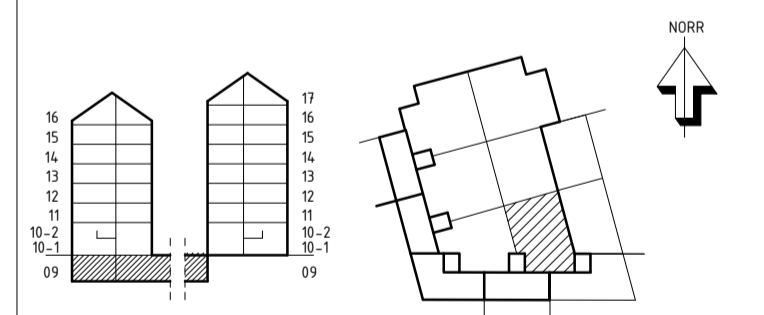

**LUNDBYPARK KUBIK**  
Rambergsgården 74:2, Göteborg



A	BORNSTEIN LYCKEFORS ARKITEKTER AB	TEL 031-200042
K	INTEGRA ENGINEERING AB	TEL 031-925100
KP	LOW AB	TEL 031-494000
E	REJERS SVERIGE AB	TEL 079-780000
V	VVS MILJÖ AB	TEL 031-764302
W	VVS MILJÖ AB	TEL 031-764302
M	MARK	TEL -

UPPDRAG NR	RITAD AV	HANDLÄGGARE
1219-01	VST	VST
DATUM	ANSVARIG	
20.02.25	ALY	
NYBYGGNAD BOSTÄDER PLANRITNING, HUS 3, DEL 6, VÅN 09 GARAGE		



SKALA (A1)	NUMMER	BET
1 : 50	A-40.1-3609	A

C:\Users\tergin\Documents\A-40-V01-ECA\_erginRCD\9.rvt 2023-03-07 16:39:53