


FÖNSTERBRÖSTNINGAR MOT GATA SÄNKTA MED 20 MM ENL. A-SKISS FÖNSTERMONTAGE DATERAD 17.11.24.

- FÖRKLARINGAR**  
 Alla mått anges i millimeter om ej annat anges. Mått kontrolleras innan fällverkning.
- HÄNVISNINGAR**
- GENERELLA FÖRKLARINGAR: A-40.1-1109
  - INNEVÄGGSTYPER: A-43.5-0001 till A-43.5-0002
  - DÖRRAR, UPPSTÄLLNINGAR: A-43.5-0011 till A-43.5-0015
  - FÖNSTER, UPPSTÄLLNINGAR: A-42.5-0011 till A-42.5-0017

- ÖVERSIKTSPLAN, VÅN 12:** A-40.1-1102
- UNDERTAKSPLAN:** A-43.1-1112
- BADRUMSUPPSTÄLLNINGAR:**
- LGH 1.1201: A-46.4-1002, Typ 2v
  - LGH 1.1202: A-46.4-1001, Typ 1v
  - LGH 1.1203: A-46.4-1001, Typ 1h
  - LGH 1.1204: A-46.4-1002, Typ 2h

- INSTALLATIONER (E, V, W):**
- E PLANER: E610-1-1112, E630-1-1112, E640-1-1112
  - V PLANER: V-57-1-1112
  - W PLANER: W-50-1-1112

**K, F & K/F**  
 SYMBOL HÄNGNING KYL OCH FRYS HAR TAGITS BORT.

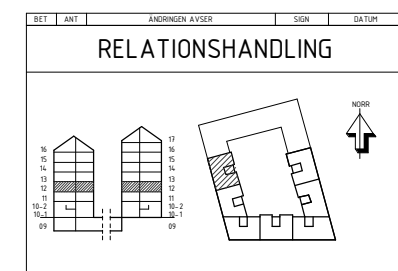

**LUNDBYPARK KUBIK**  
 Rambergsgården 74:2, Göteborg




A	BORGSTEN LYCKEFORS ARKITEKTER AB	TEL 031-280062
K	INTEGRA ENGINEERING AB	TEL 040-102500
KP	CDVI AB	TEL 031-808100
E	REALERS SVERIGE AB	TEL 0771-76000
V	VVSMLJÖ AB	TEL 031-764582
W	VVSMLJÖ AB	TEL 031-764582
M	MARK	TEL -

UPPDRAG NR: 1219-01  
 DATUM: 20.02.25

RITAD AV: VST  
 ANSVARIG: ALY

HANDELAGGARE: VST

**NYBYGGNAD BOSTÄDER  
 PLANRITNING, HUS 1, DEL 1, VÅN 12**

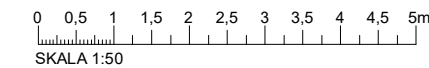

SKALA (A1) NUMMER I BET  
**1 : 50 A-40.1-1112**