FÖRKLARINGAR

SE RITNING W-50-5-0001

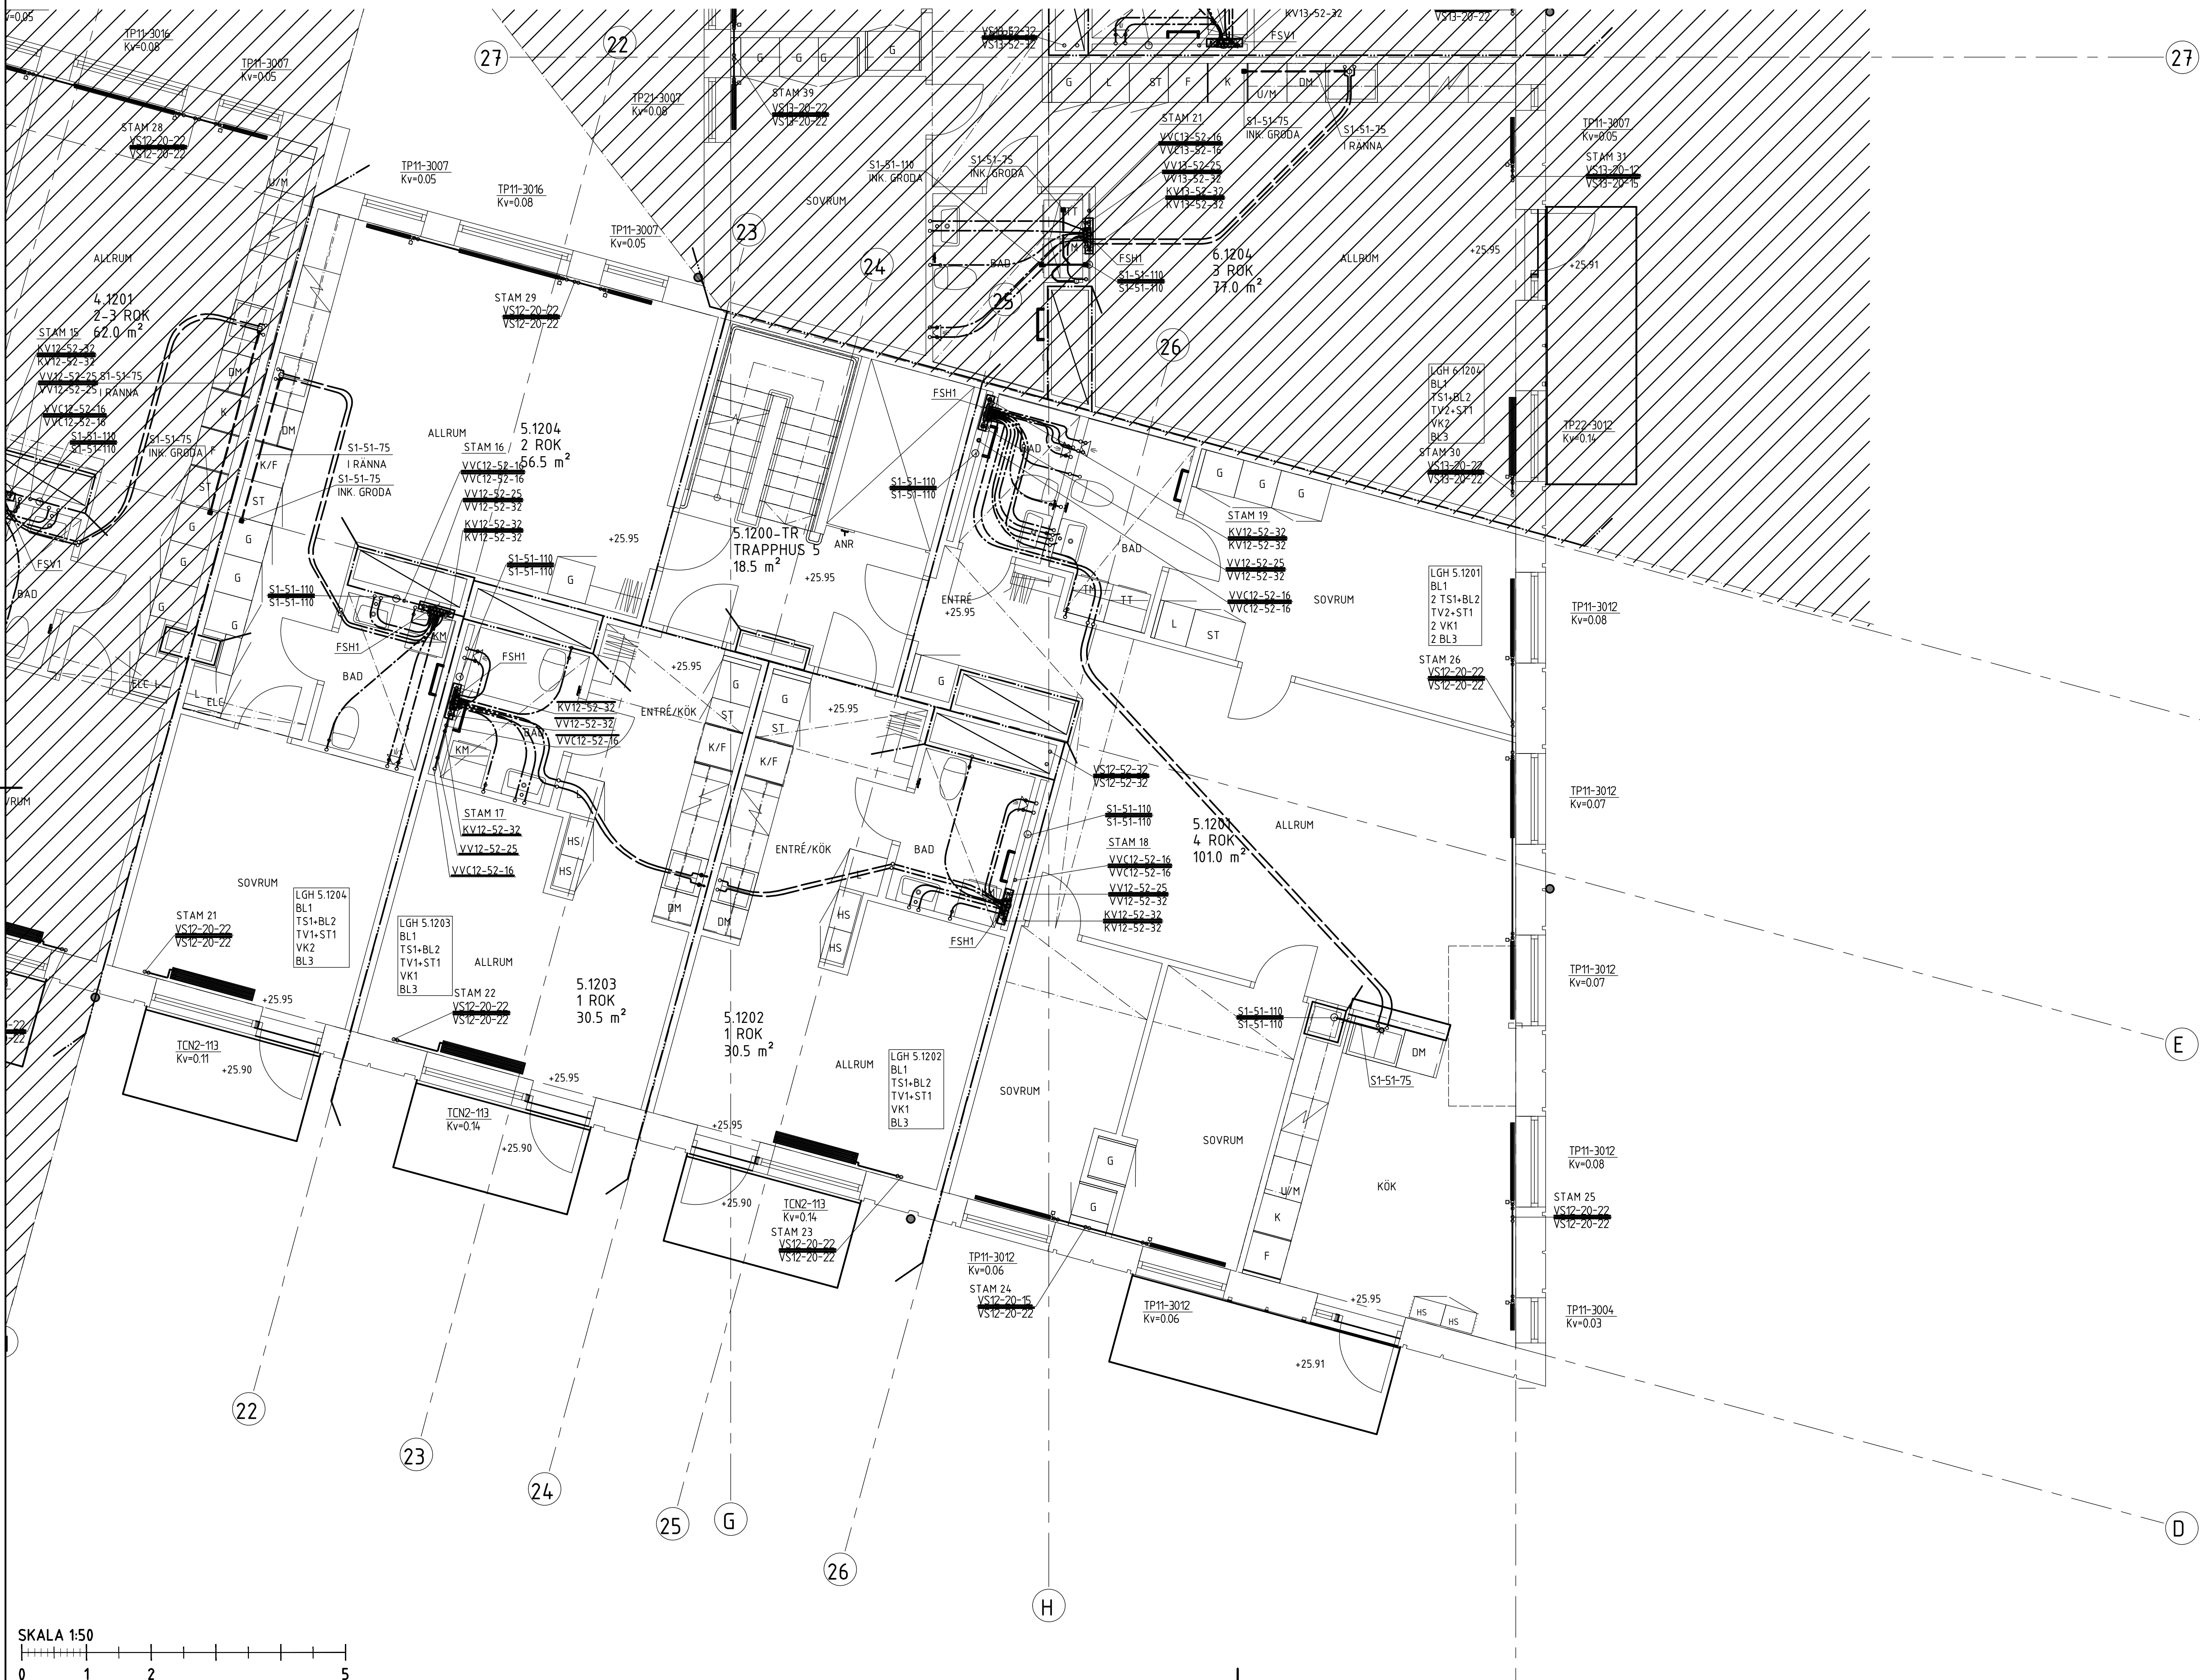

BET	ÄNDRINGEN AVSER	SIGN	DATUM

RELATIONSHANDLING

LUNDBY PARK KUBIK
Rambergsstaden 74:2, Göteborg

SKANSKA

A	BORNSTEIN LYCKEFORS ARKITEKTER AB	
K	INTEGRA ENGINEERING AB	
KP	COWI AB	
E	REJLERS SVERIGE AB	
V	VVSMILJÖ AB	
W	VVSMILJÖ AB	
M	MARK	

UPPDRAG NR	RITAD/KONSTR AV	HANDLÄGGARE
217053	AAN	MEK
DATUM	ANSVARIG	
2020-02-24	MARTIN EK	

Nybyggnation bostäder
RÖRANLÄGGNING
PLAN 12
DEL 15

SKALA	NUMMER	BET
A1= 1:50 A3=1:100	W-50-1-1512	