FÖRKLARINGAR

SE RITNING V-57-5-0001

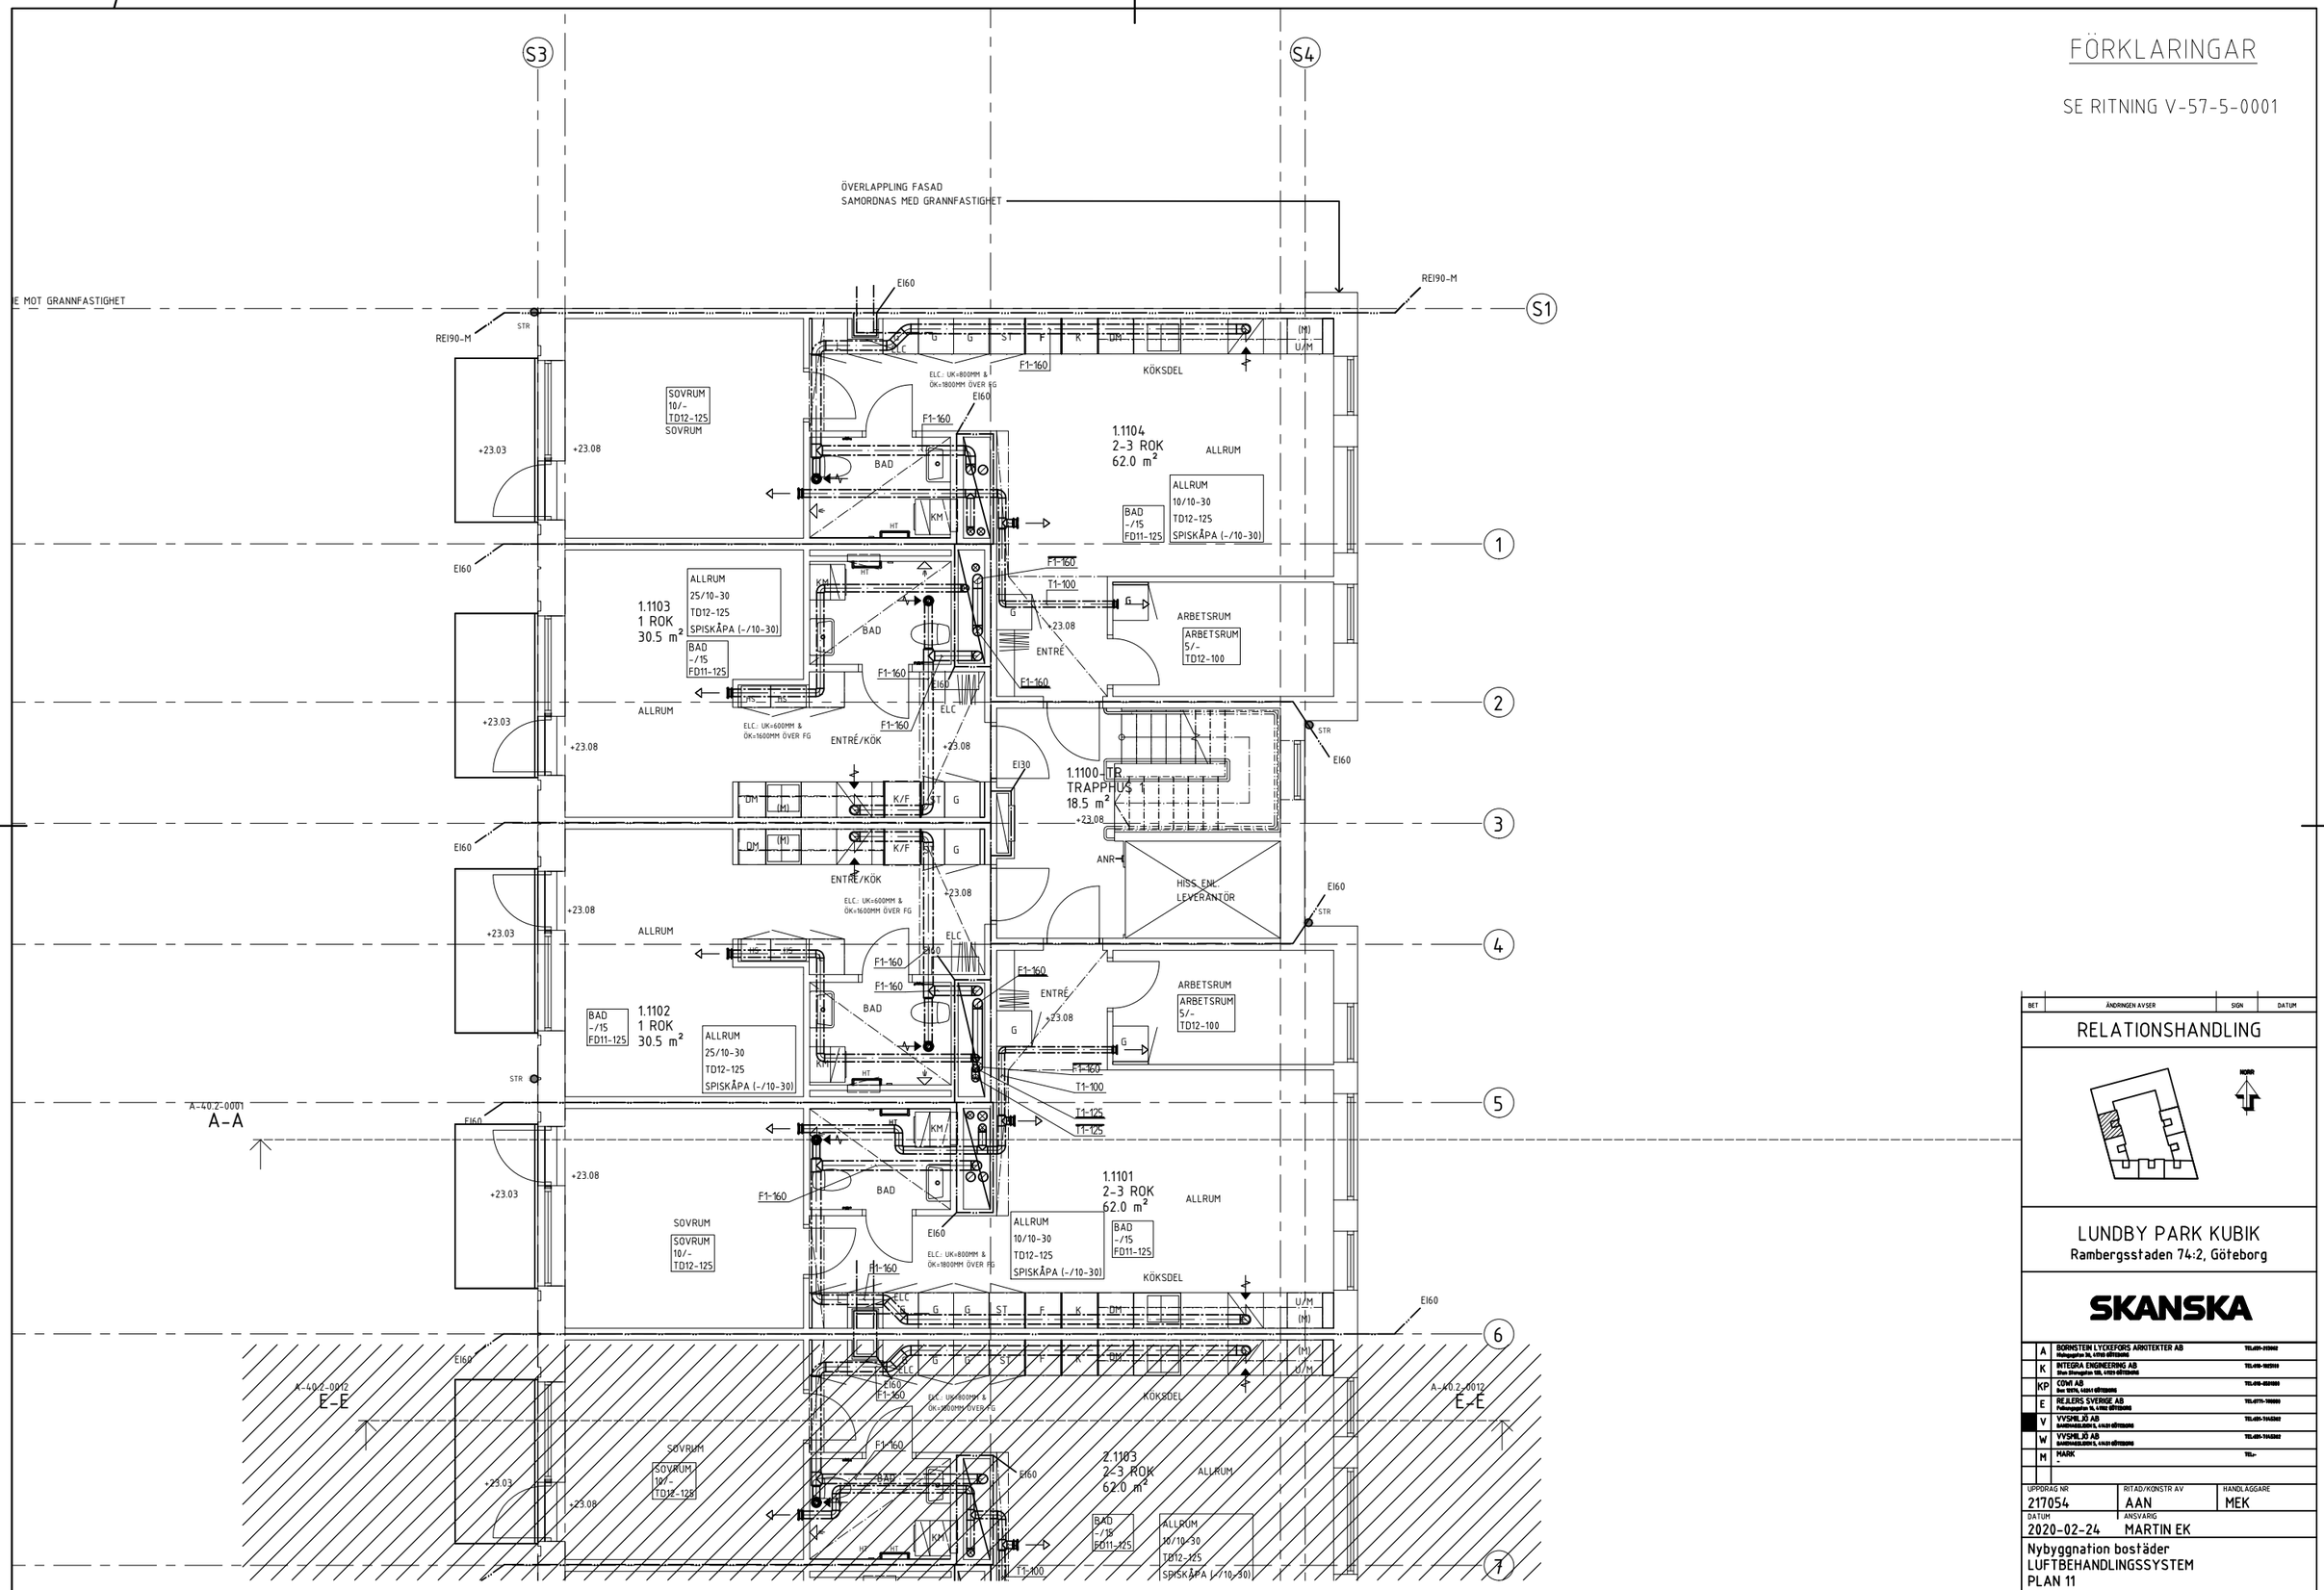

BET	ÄNDRINGEN AVSER	SIGN	DATUM

RELATIONSHANDLING

NORR

LUNDBY PARK KUBIK

Rambergsstaden 74:2, Göteborg

SKANSKA

A	BORNSTEM LYCKEFORS ARKITEKTER AB Hälsingegatan 36, 47701 KÖTEBORG	TEL:031-212002	
K	INTEGRA ENGINEERING AB Stora Stensgatan 16B, 41525 GÖTEBORG	TEL:010-1525100	
KP	COWI AB Box 10370, 14304 KÖTEBORG	TEL:010-4220000	
E	REJLERS SVERIGE AB Fullmaktsgatan 15, 41401 GÖTEBORG	TEL:0771-700000	
V	VVSMILJÖ AB Bandhagsleden 5, 41521 GÖTEBORG	TEL:031-7145260	
W	VVSMILJÖ AB Bandhagsleden 5, 41521 GÖTEBORG	TEL:031-7145260	
M	MARK -	TEL:-	

UPPDRAG NR	RITAD/KONSTR AV	HANDLÄGGARE
217054	AAN	MEK

DATUM 2020-02-24 ANSVARIG MARTIN EK

Nybyggnation bostäder
LUFTBEHANDLINGSSYSTEM
PLAN 11
DEL 11

SKALA	NUMMER	BET
A1= 1:50 A3= 1:100	V-57-1-1111	